


配置図 1/500

設計	監理	施工

尾崎市総合文化センター
第2期(ホール棟)建設工事

配置図 案内図
縮尺 1/500 1/10,000

図面番号 1003
区分

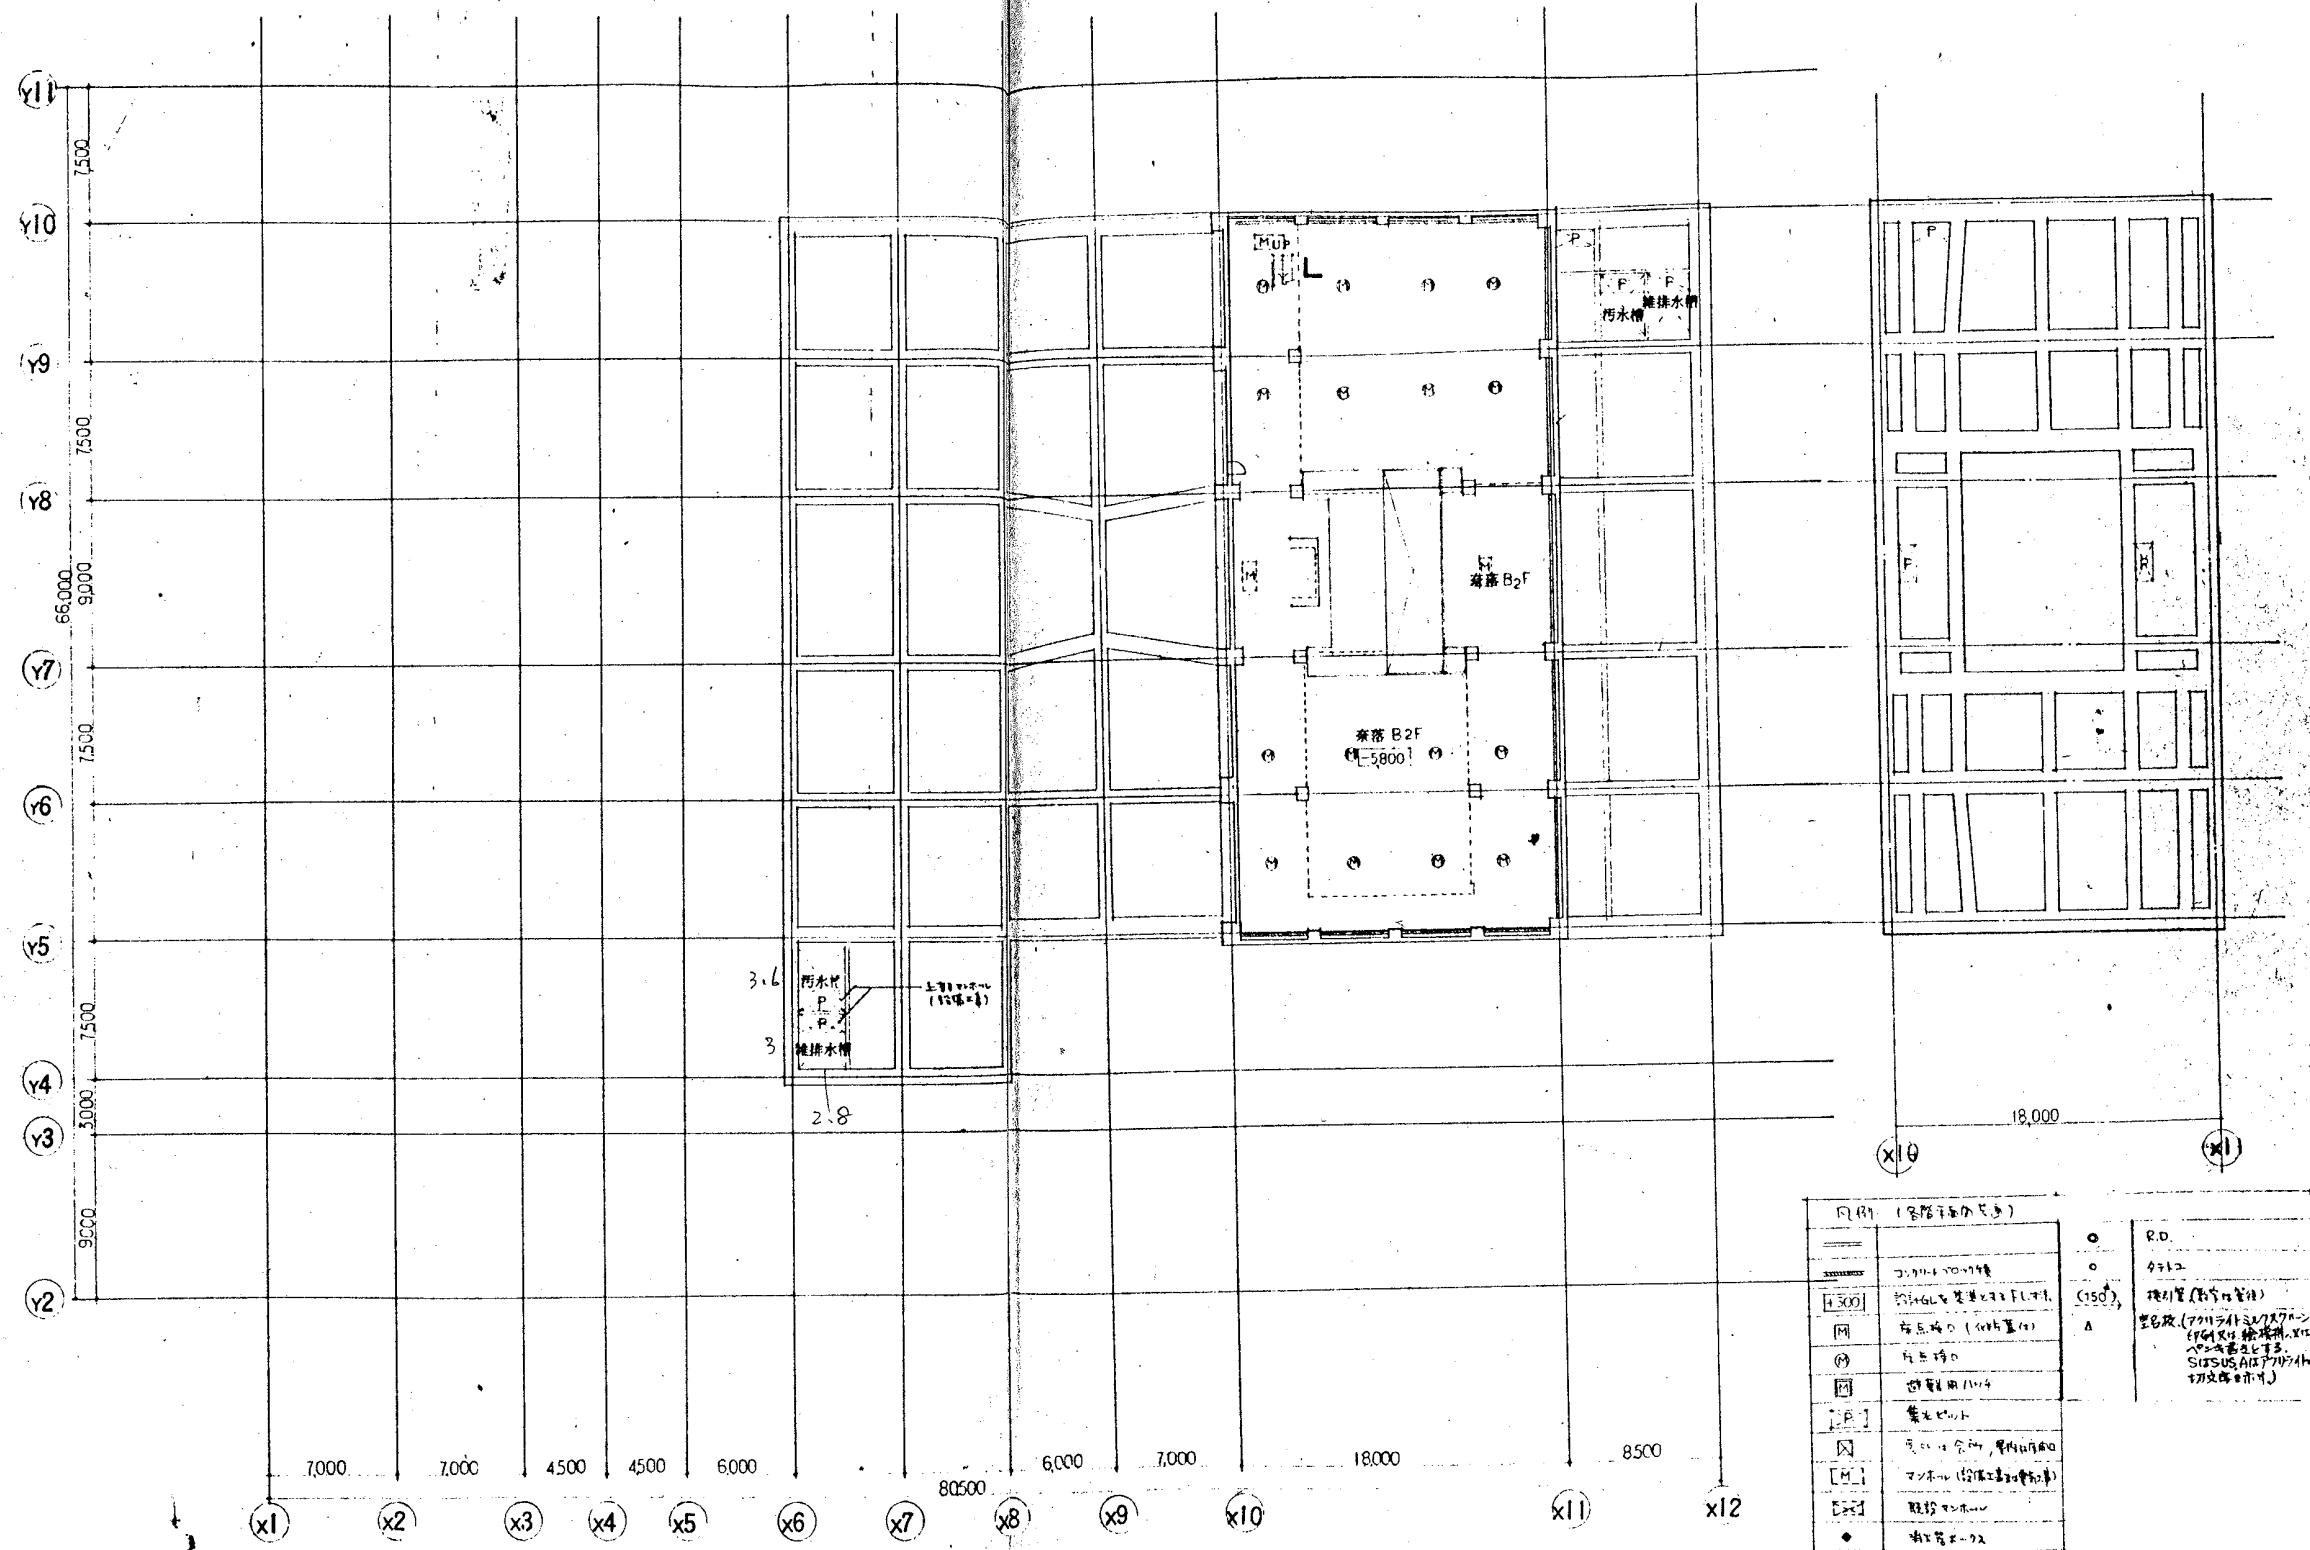


凡例 (各階平面図)	


尼崎市総合文化センター
 第2期(ホール棟)建設工事

図面番号: 1010
 図面内容: B2階平面図
 縮尺: 1:200

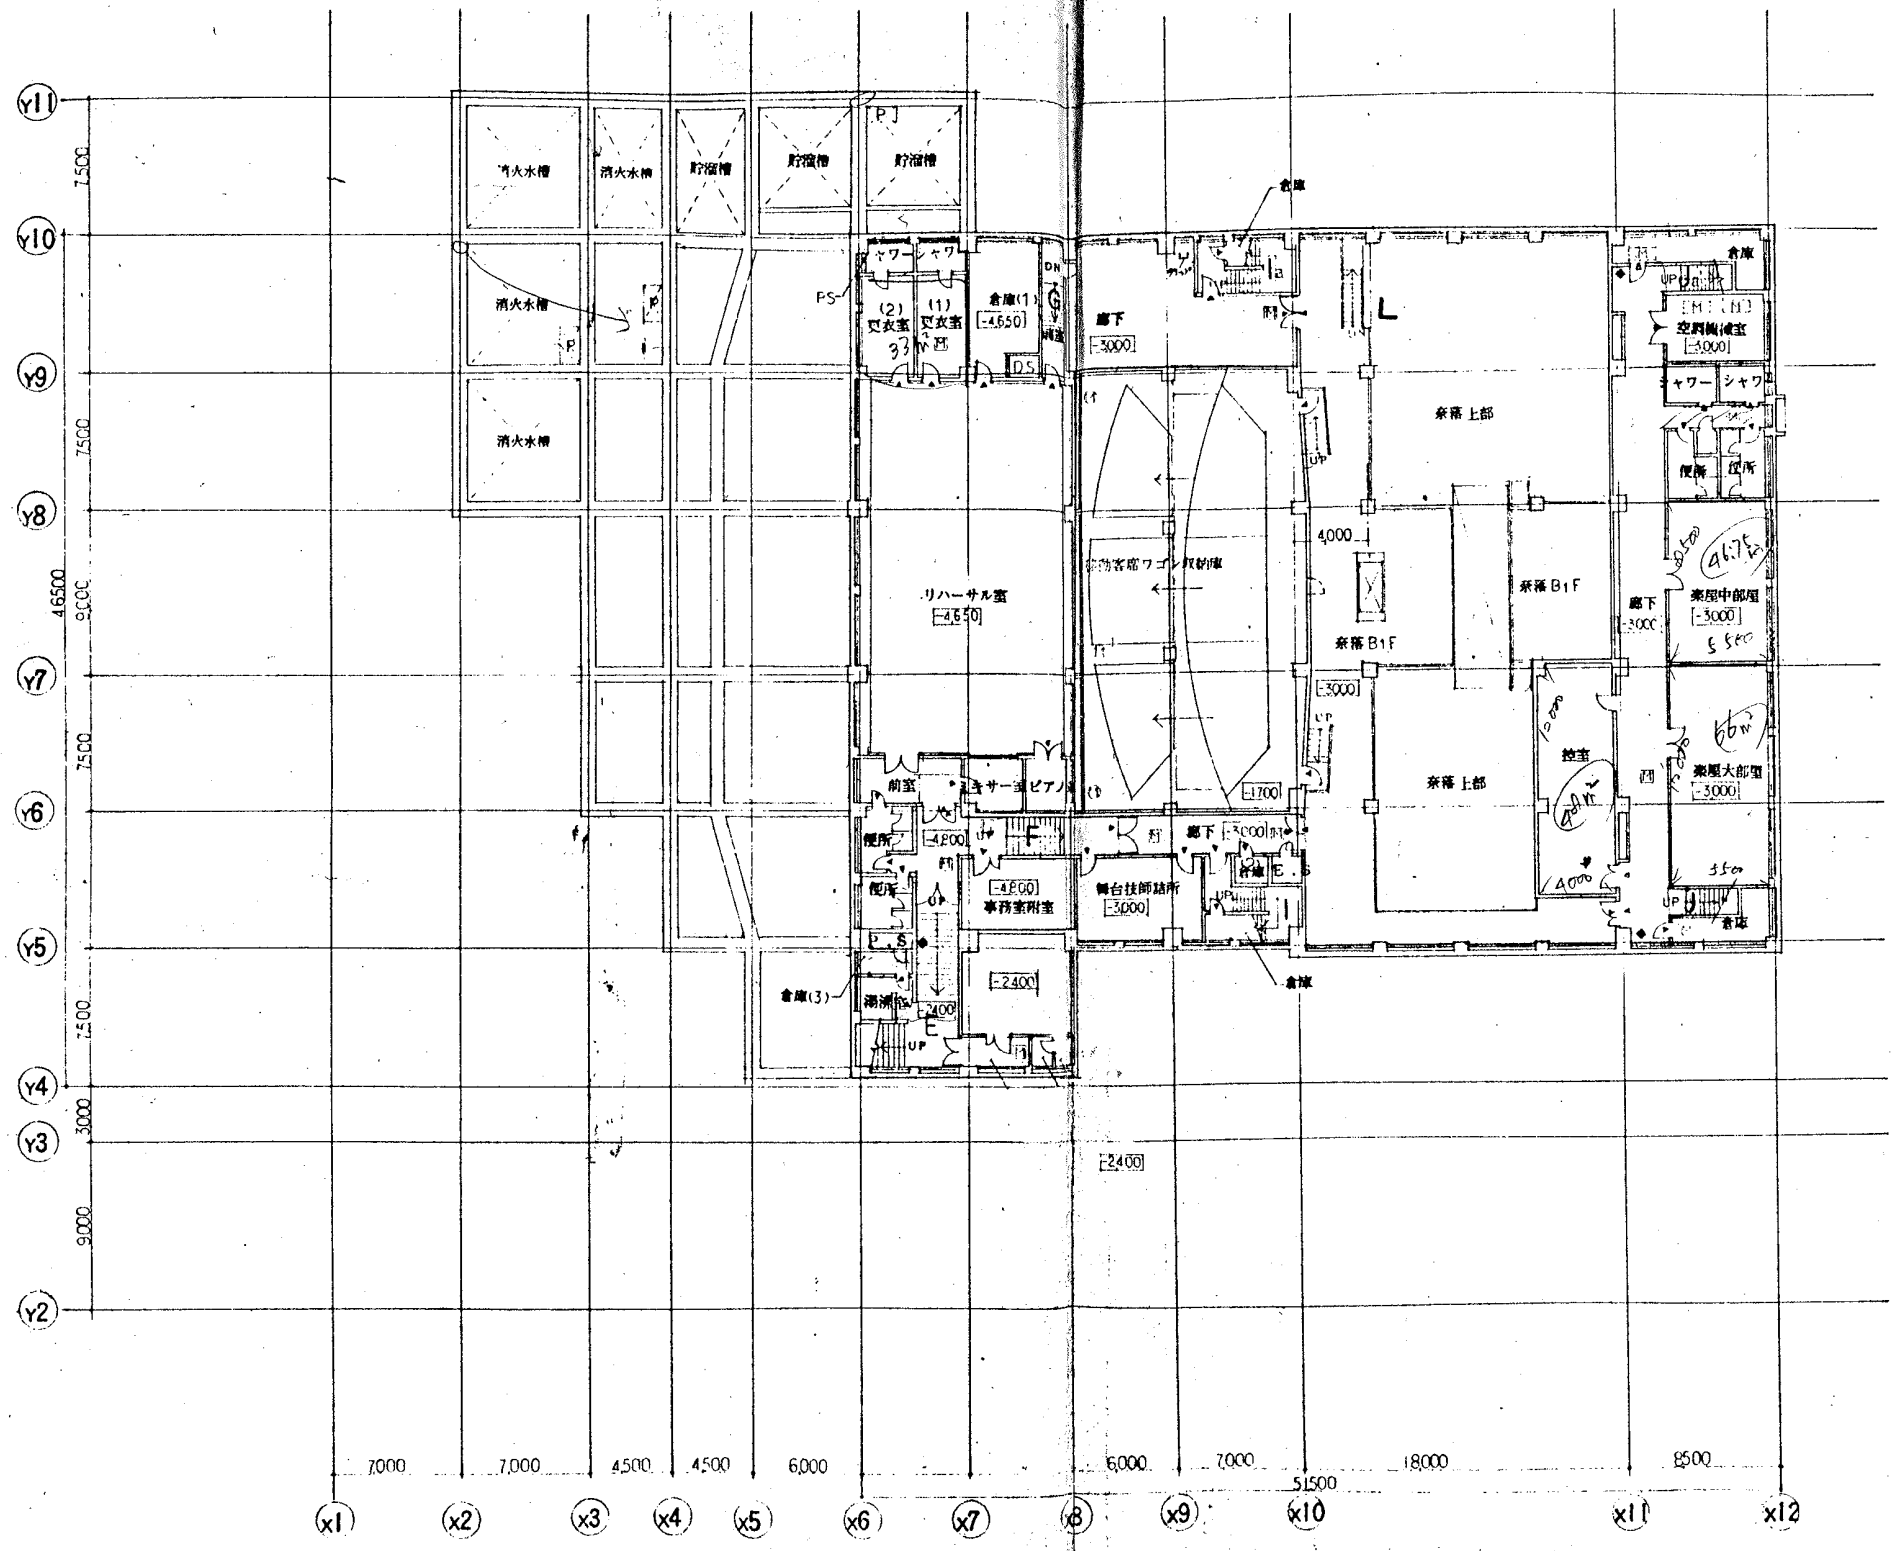


竣工 図 監 理 者 印 記 欄	訂 正 欄

尼崎市総合文化センター
 第2期(ホール棟)建設工事


B1階平面図
 1:200

1011

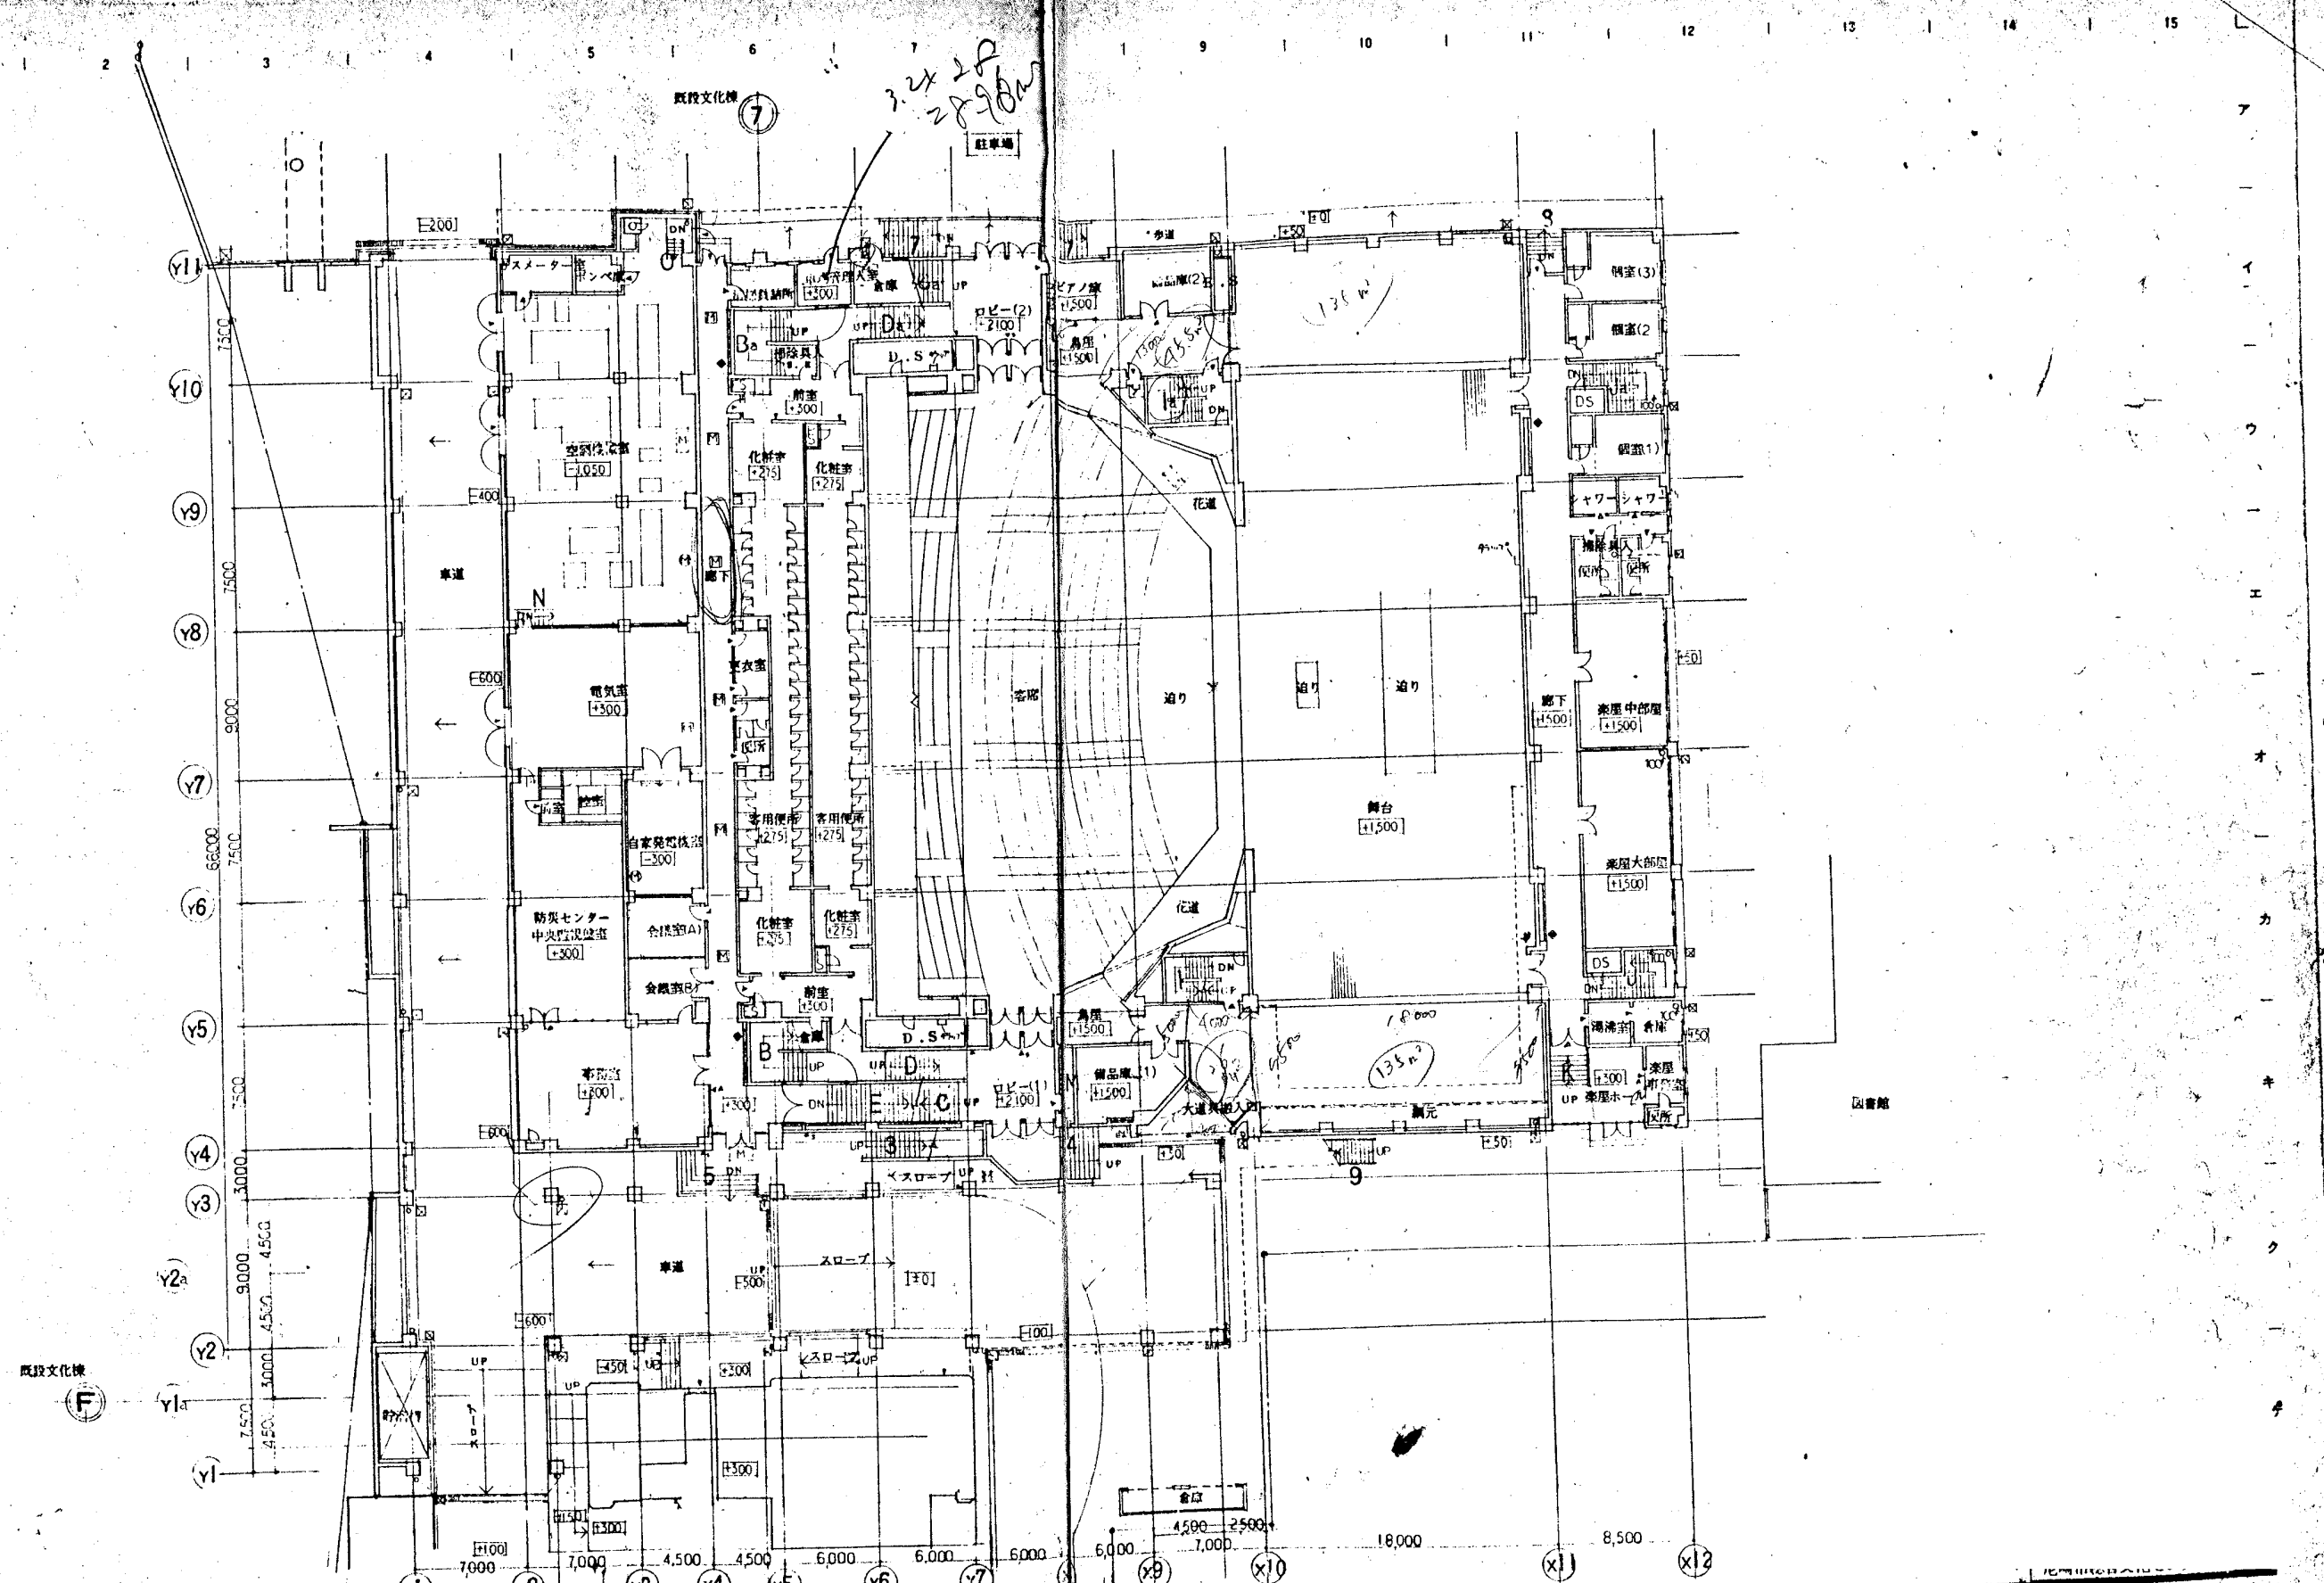

1階平面図
 1:200
 1012


図面内容	1階平面図	図面番号	1012
縮尺	1:200	区分	

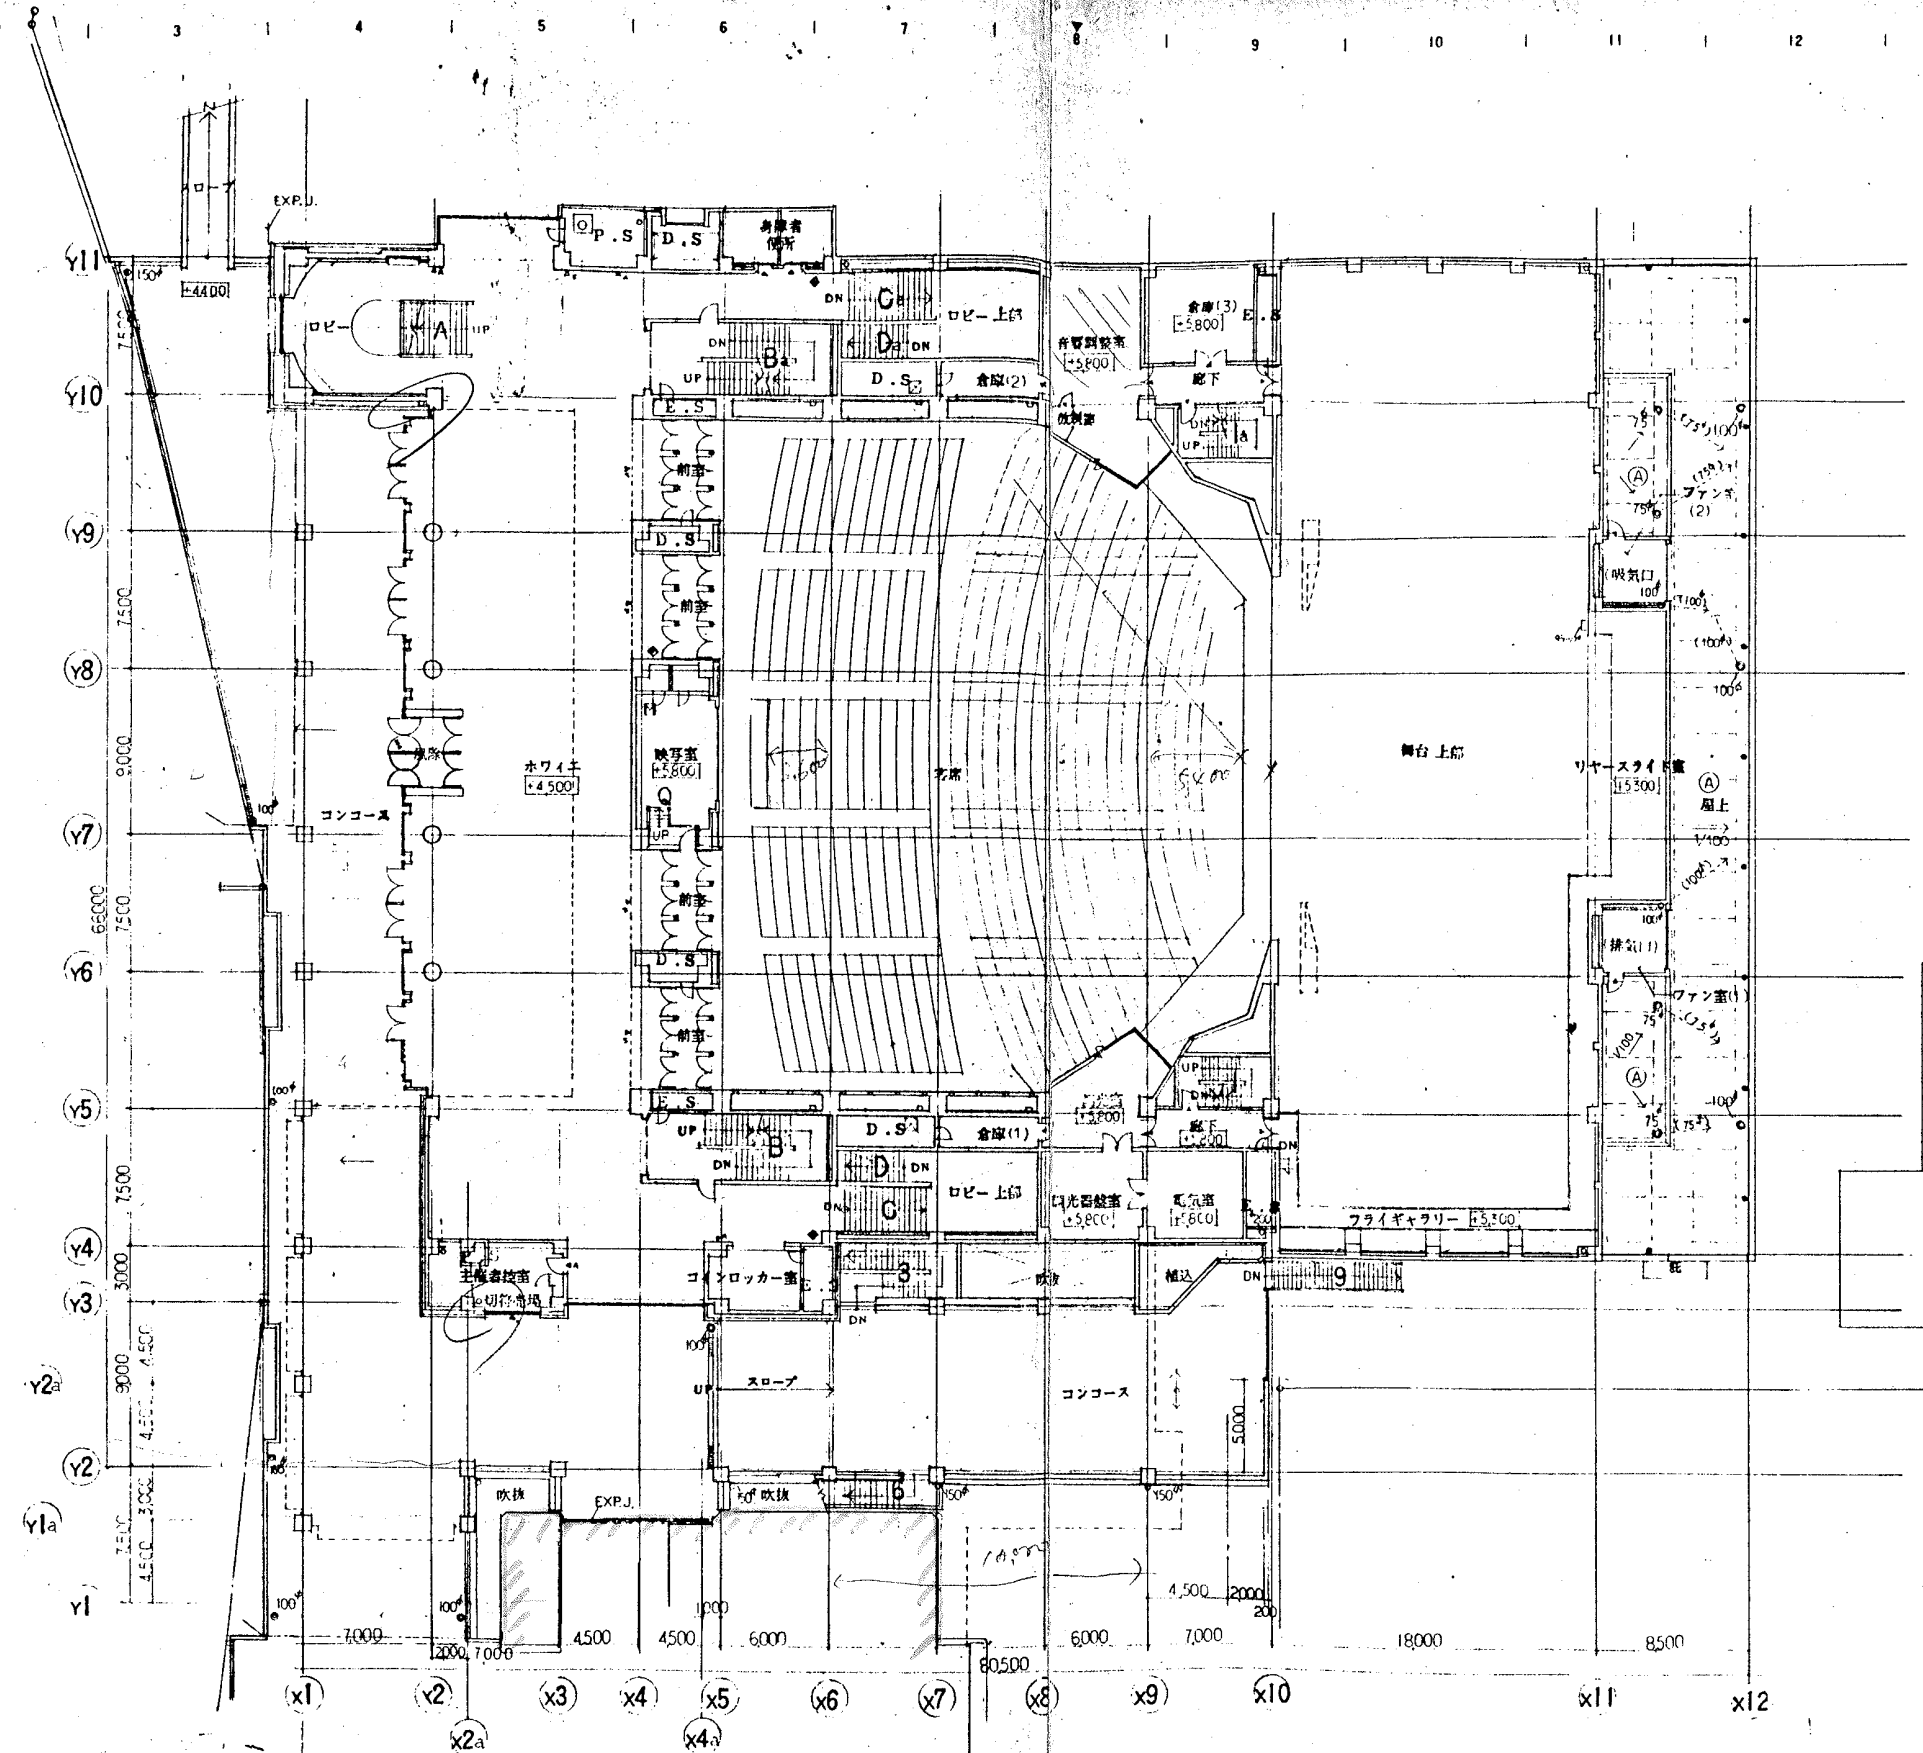

尼崎市総合文化センター
 第2期(ホール棟)建設工事

2階平面図
 縮尺 1:200

1013

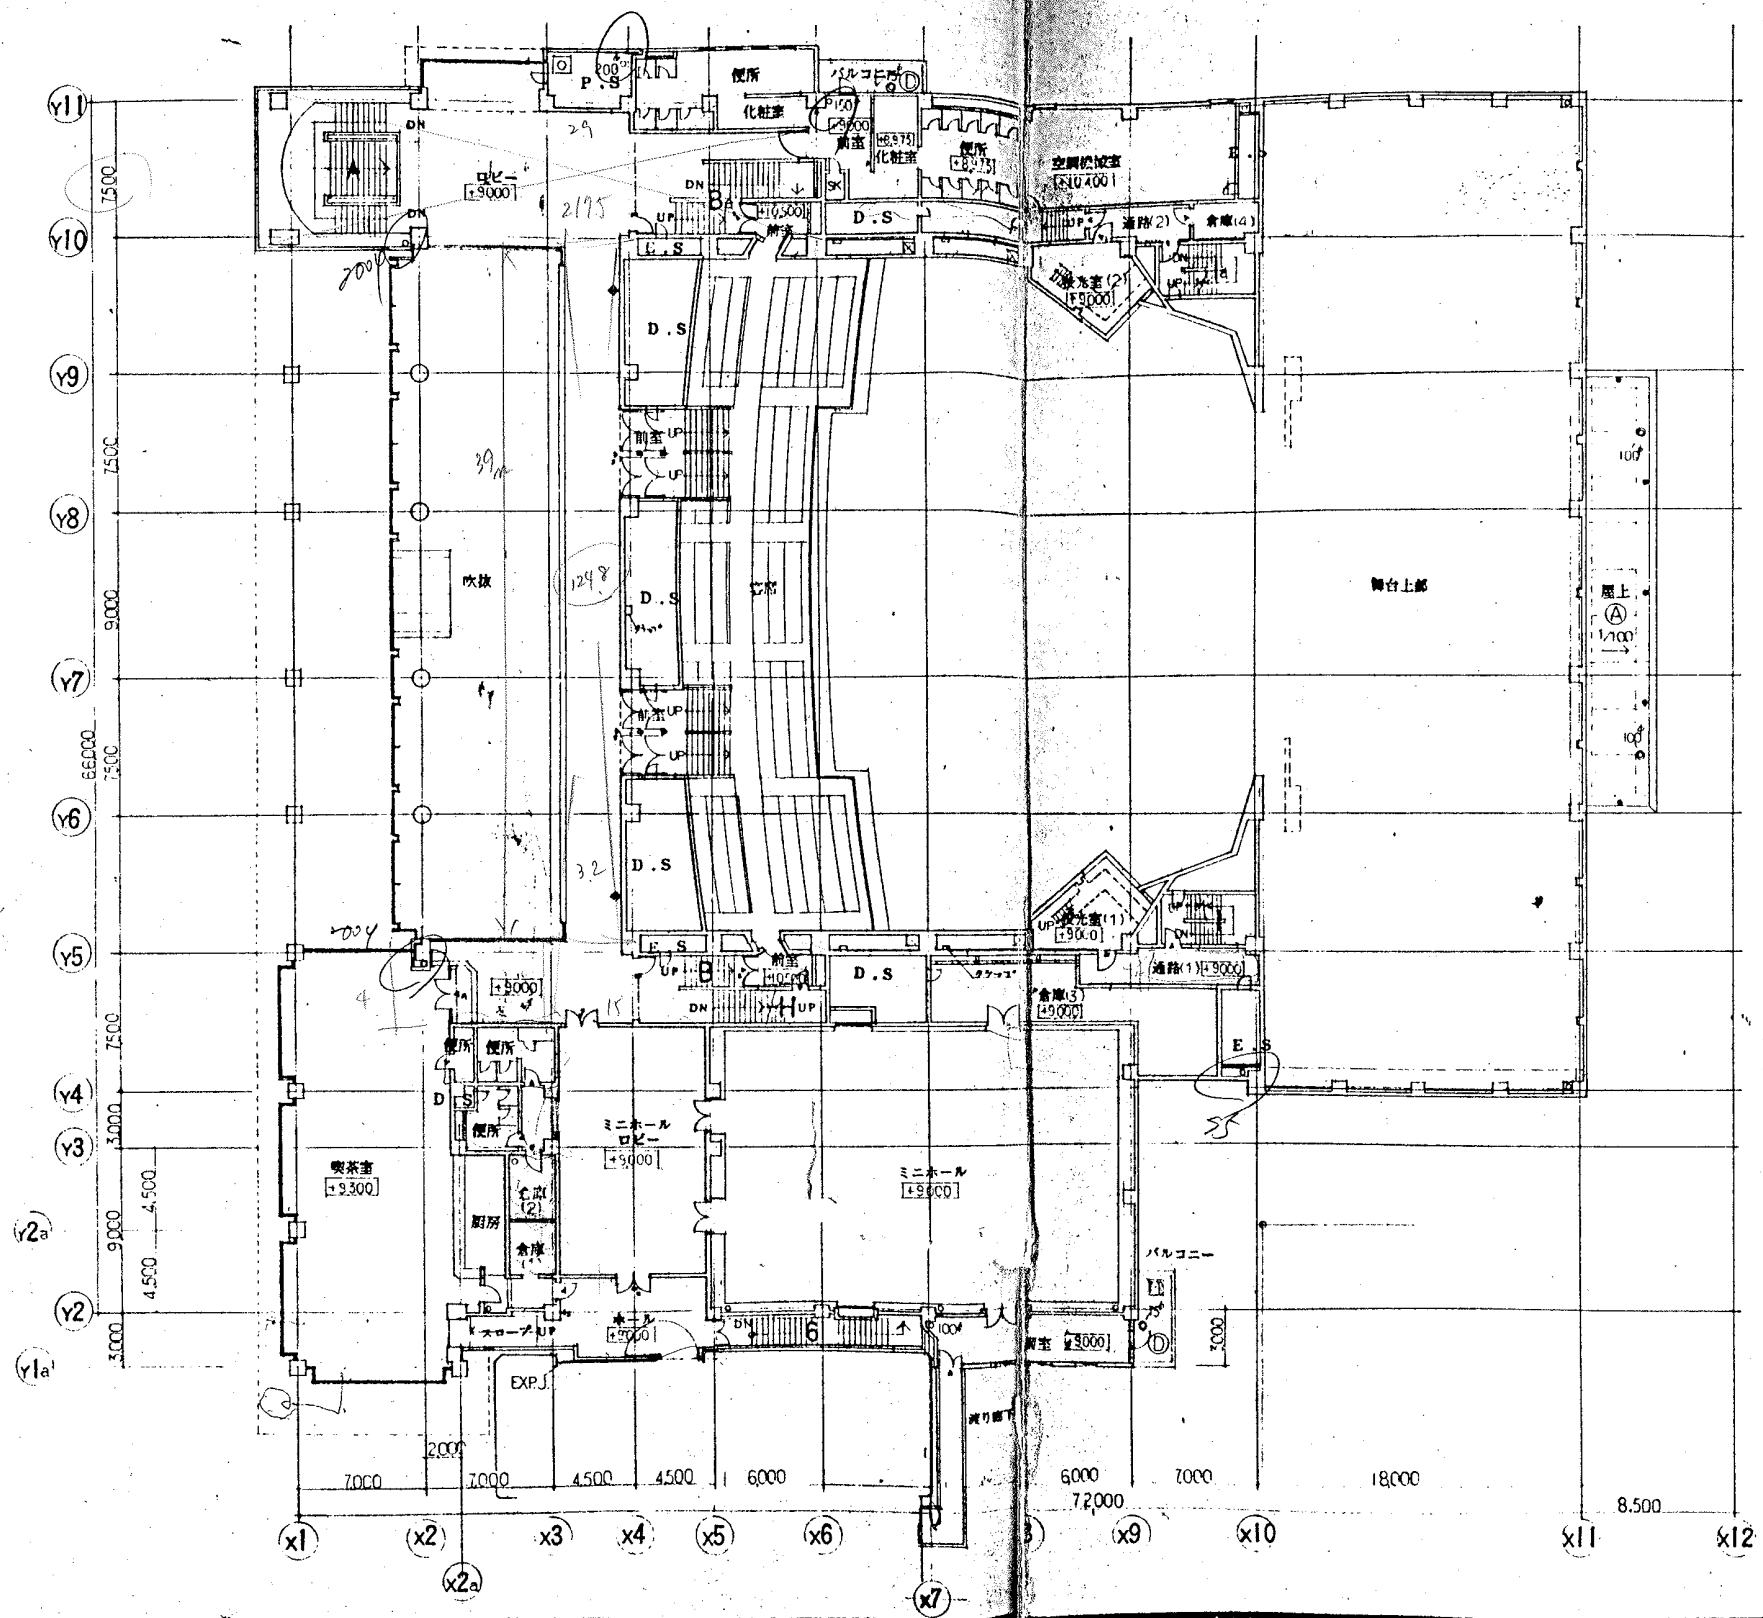

凡例 (外壁防水仕様) 各階共通


記号	略称	仕様
Ⓐ	屋上防水仕様 A	アスファルト防水層 <B-2> 押入豆砂利コンクリート全面に押入(700-700, 400mm)
Ⓑ	屋上防水仕様 B	アスファルト防水層 <B-1> 砕骨材にスレンジャー板(厚み20mm)を貼付 押入豆砂利コンクリート全面に押入(700-700, 400mm)
Ⓒ	屋上防水仕様 C	アスファルト露出防水 <C-2>
Ⓓ	バルコニー仕様	珪藻土防水 30 珪藻土全面に押入

設計者
建築士
監理者
施工者

第2期(ホール棟)建設工事

図面内容
3階平面図
縮尺 1:200

図面番号
1014
枚数
区分

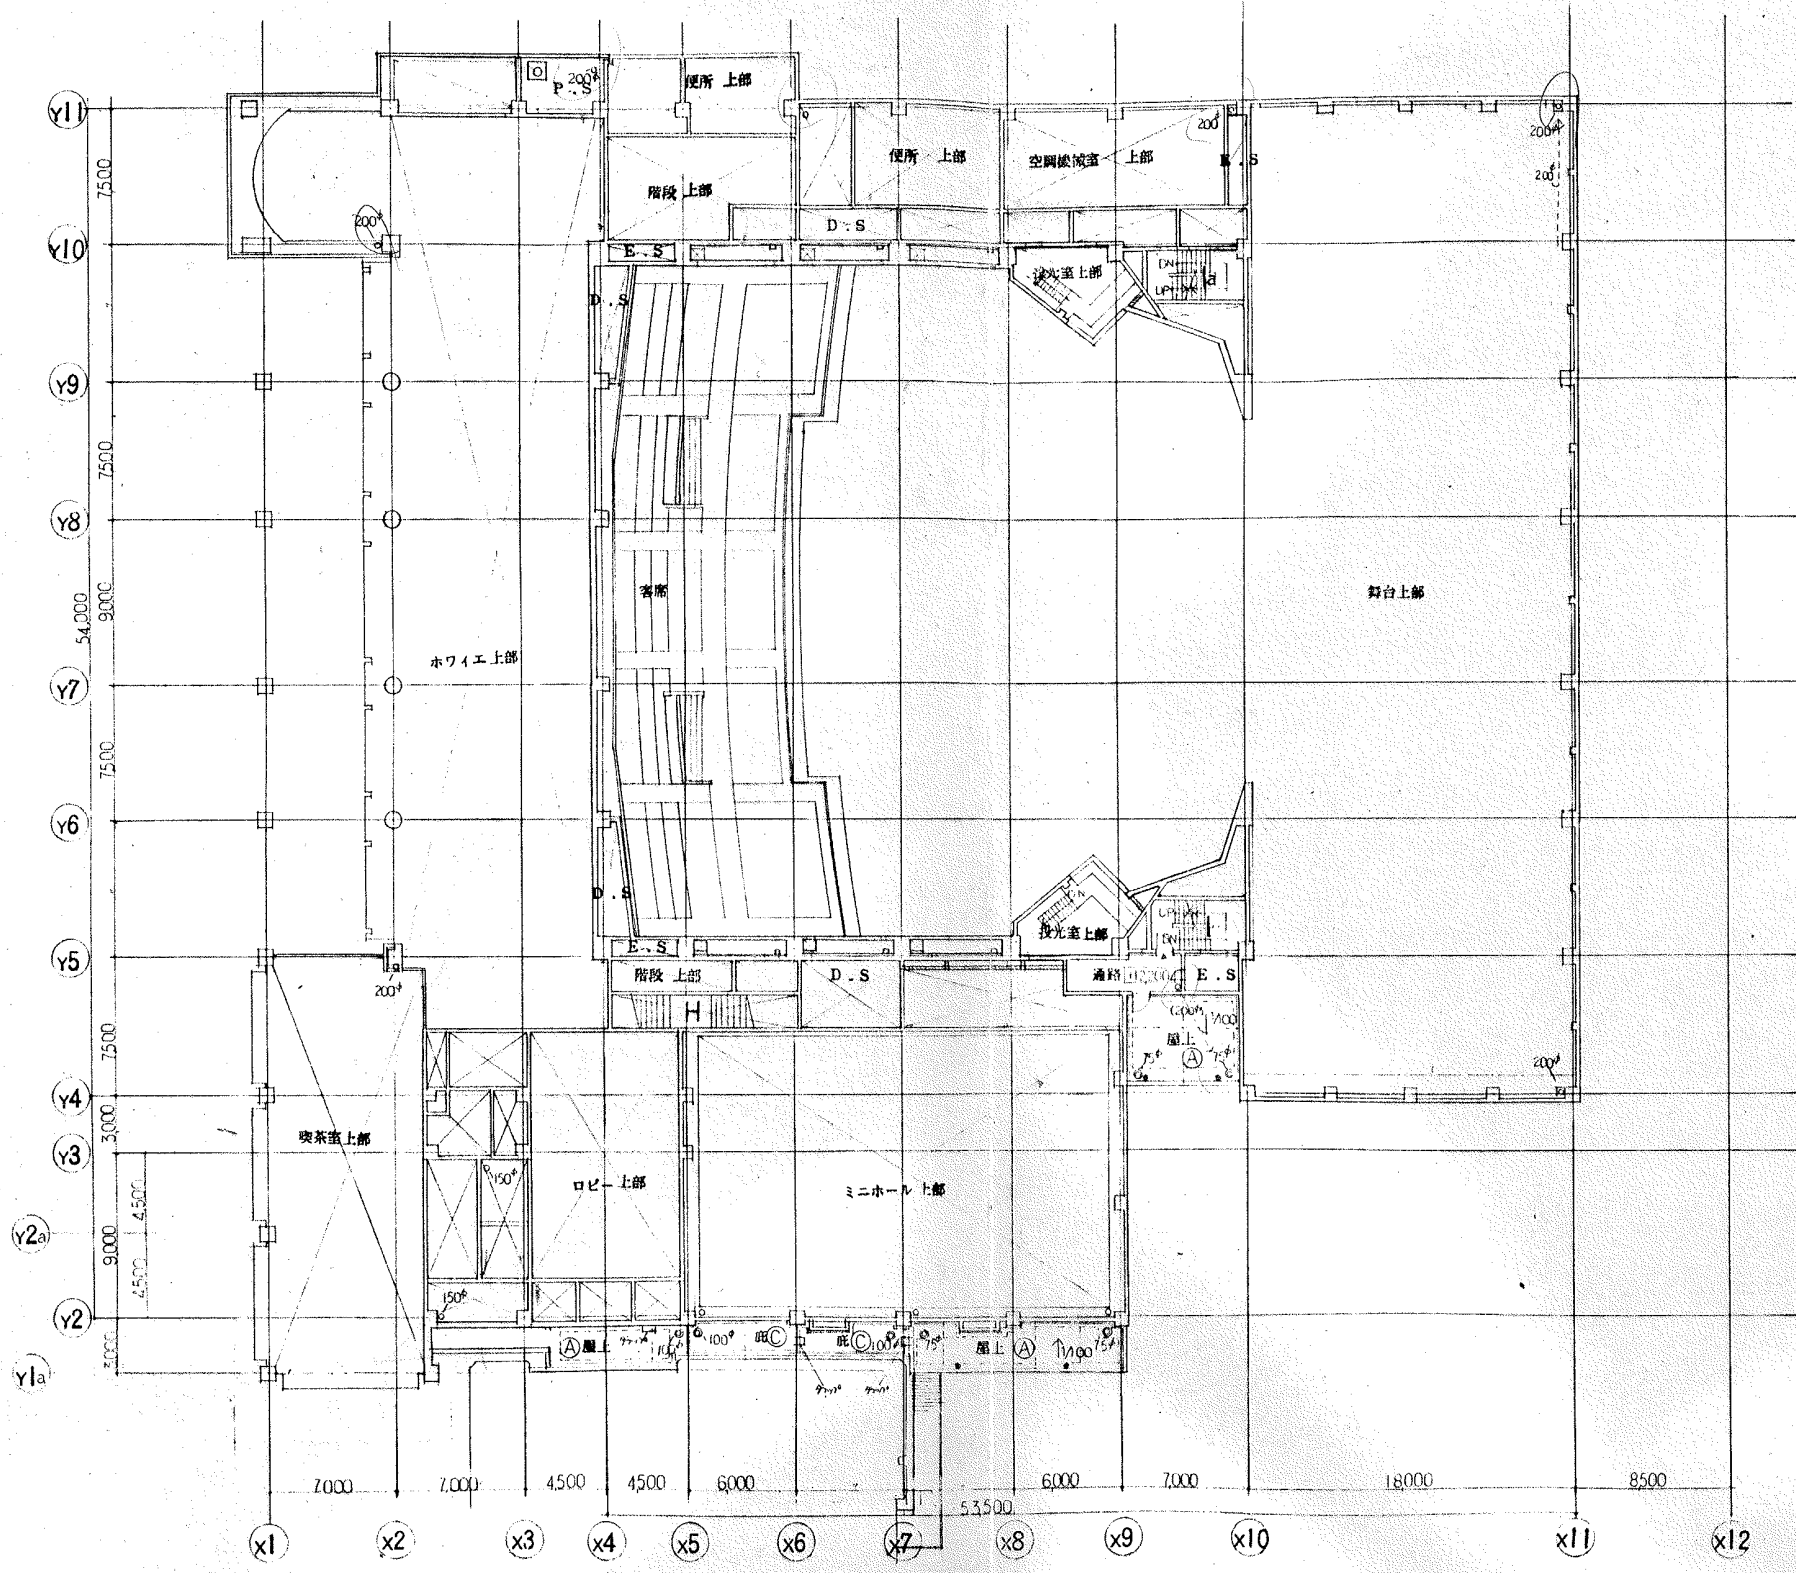


設計	監理	施工	補正

特記

尼崎市総合文化センター
第2期(ホール棟)建設工事

図面内容
4階平面図
縮尺
1:200

図面番号
1015
枚数
1/1

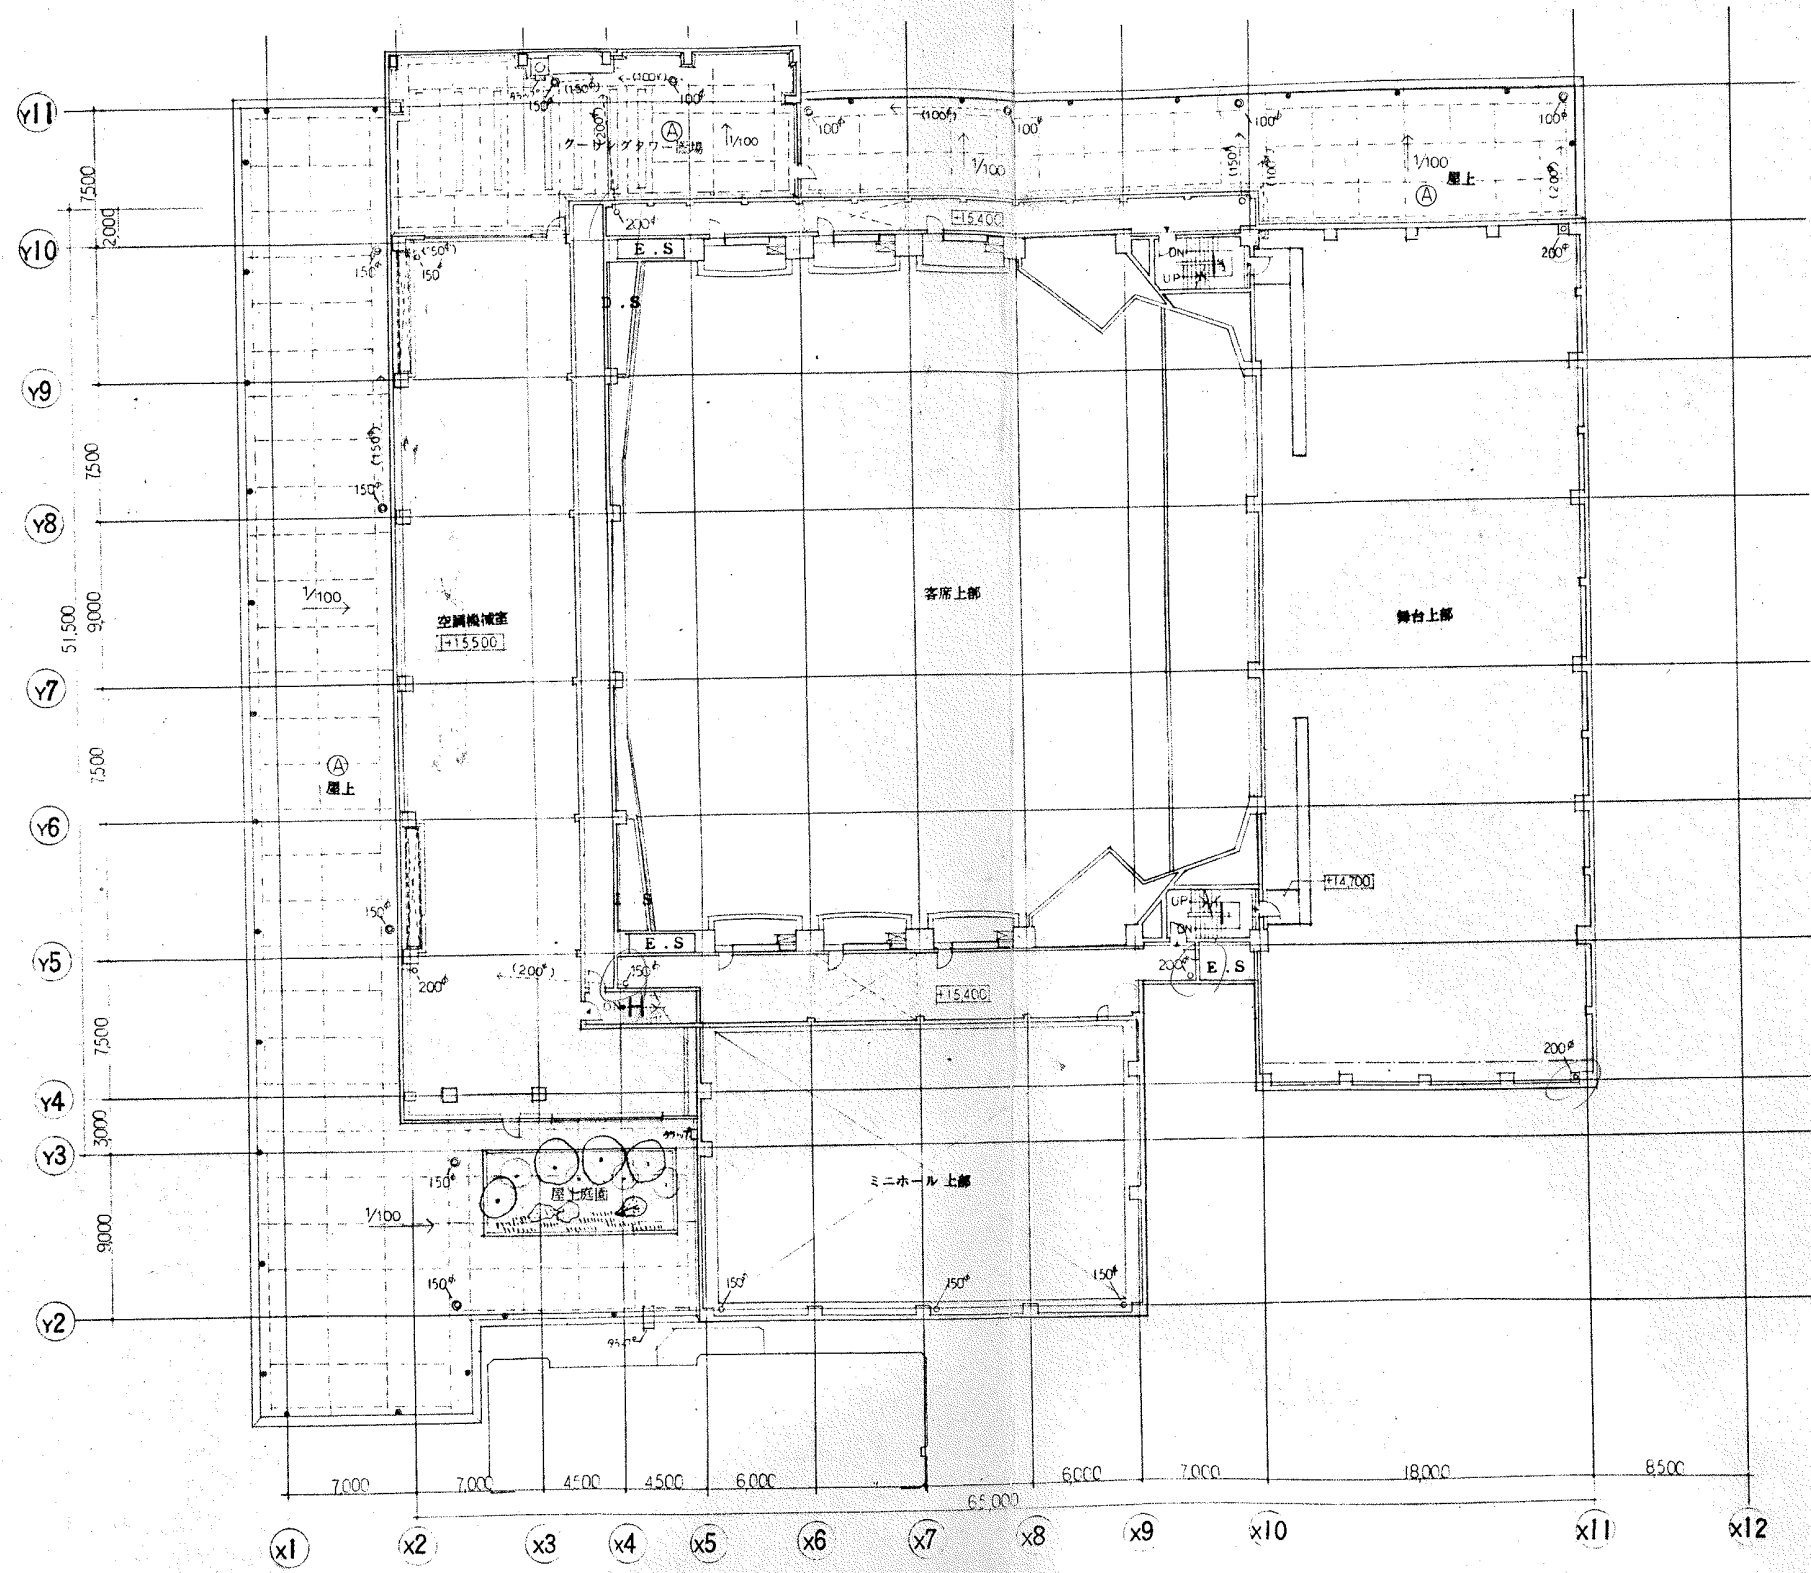


竣工 図 次 管 承 認 印 記 作 成	訂 正 記 録	特 記
---	------------------	--------

尼崎市総合文化センター
 第2期(ホール棟)建設工事

図面内容
 5階平面図
 縮尺
 1:200

図
 配
 番
 号
 1016
 枚
 数
 内
 容
 区
 分


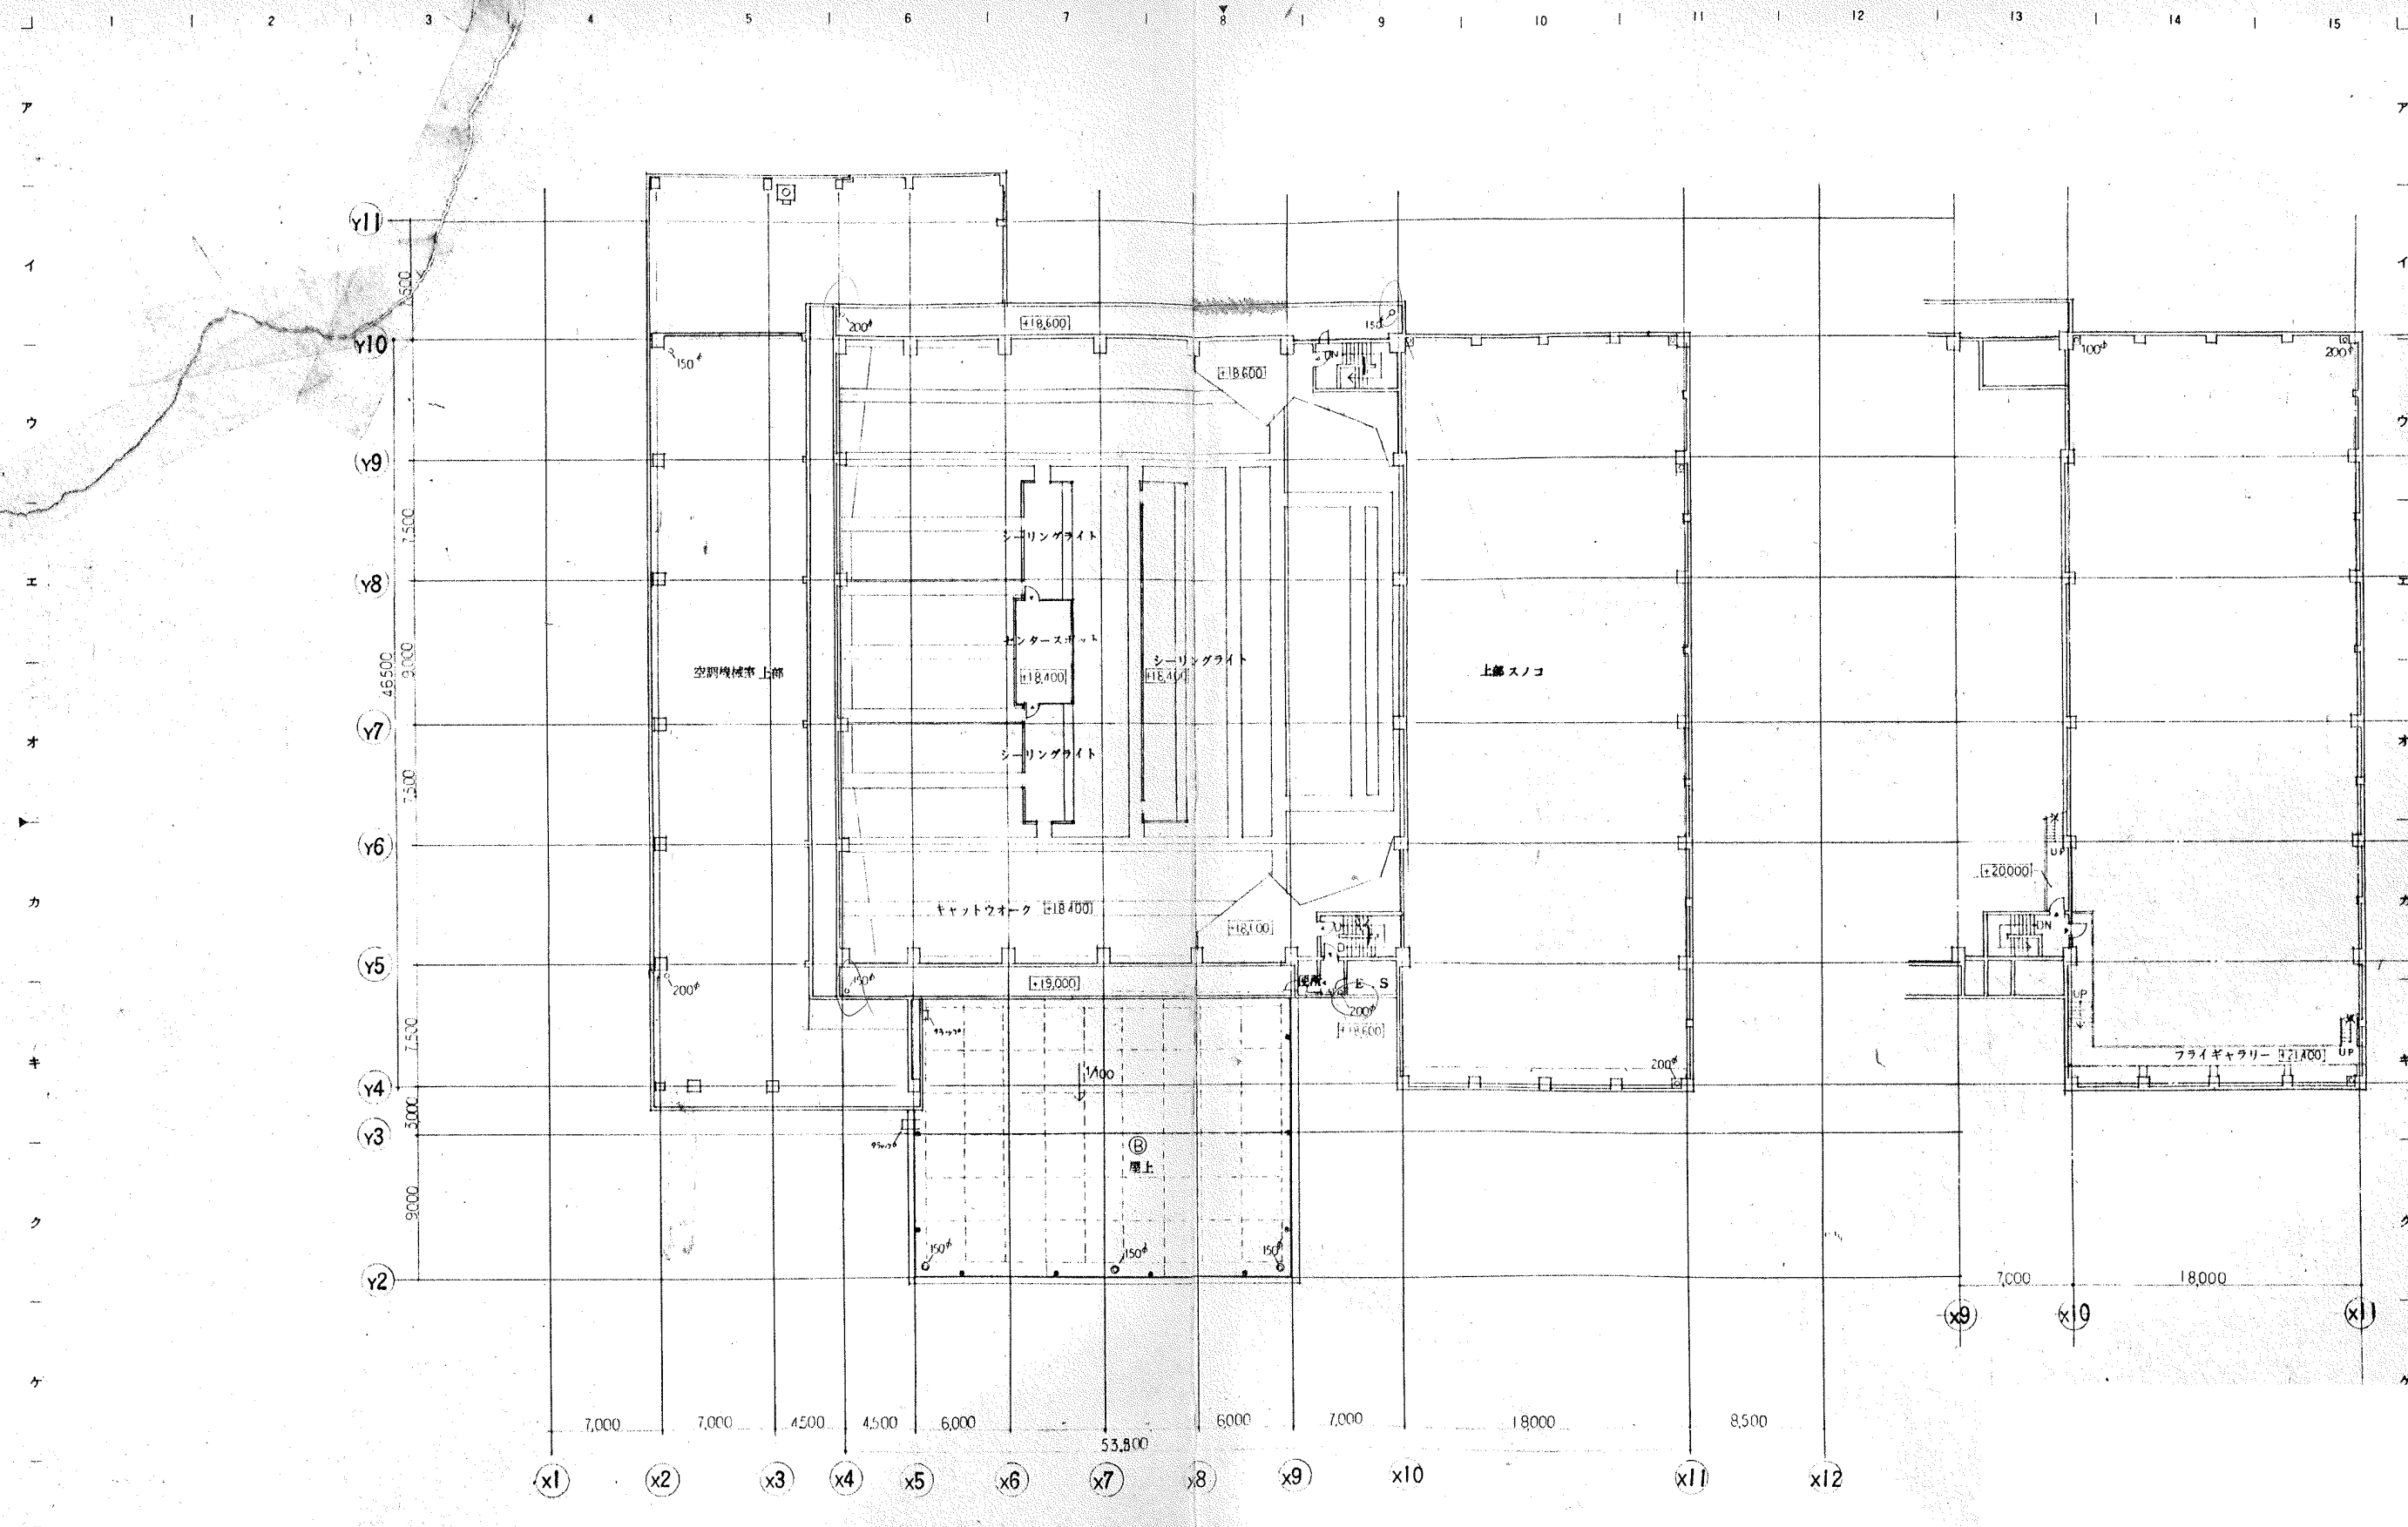


竣工図	保管	訂正
作成	承認	
作成	承認	
作成	承認	

尼崎市総合文化センター
 第2期(ホール棟)建設工事

図面内容
 6階平面図
 縮尺
 1:200

図面番号
 1017
 枚数
 区分

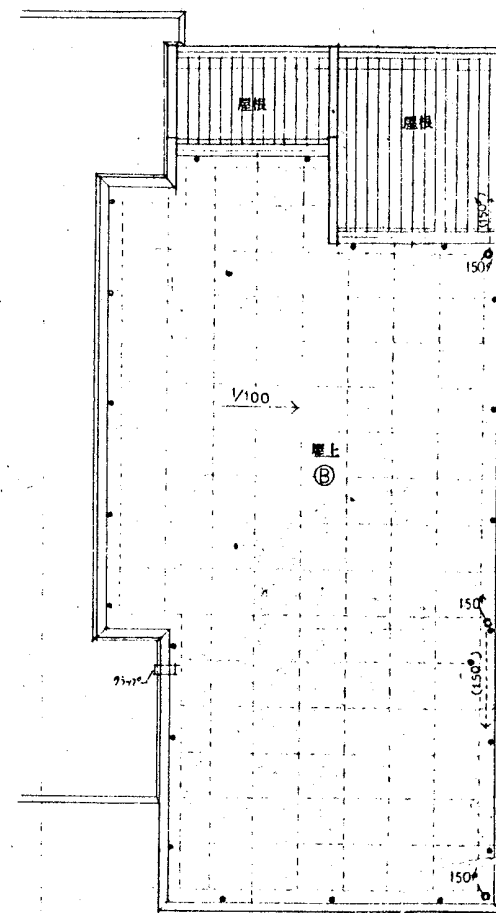
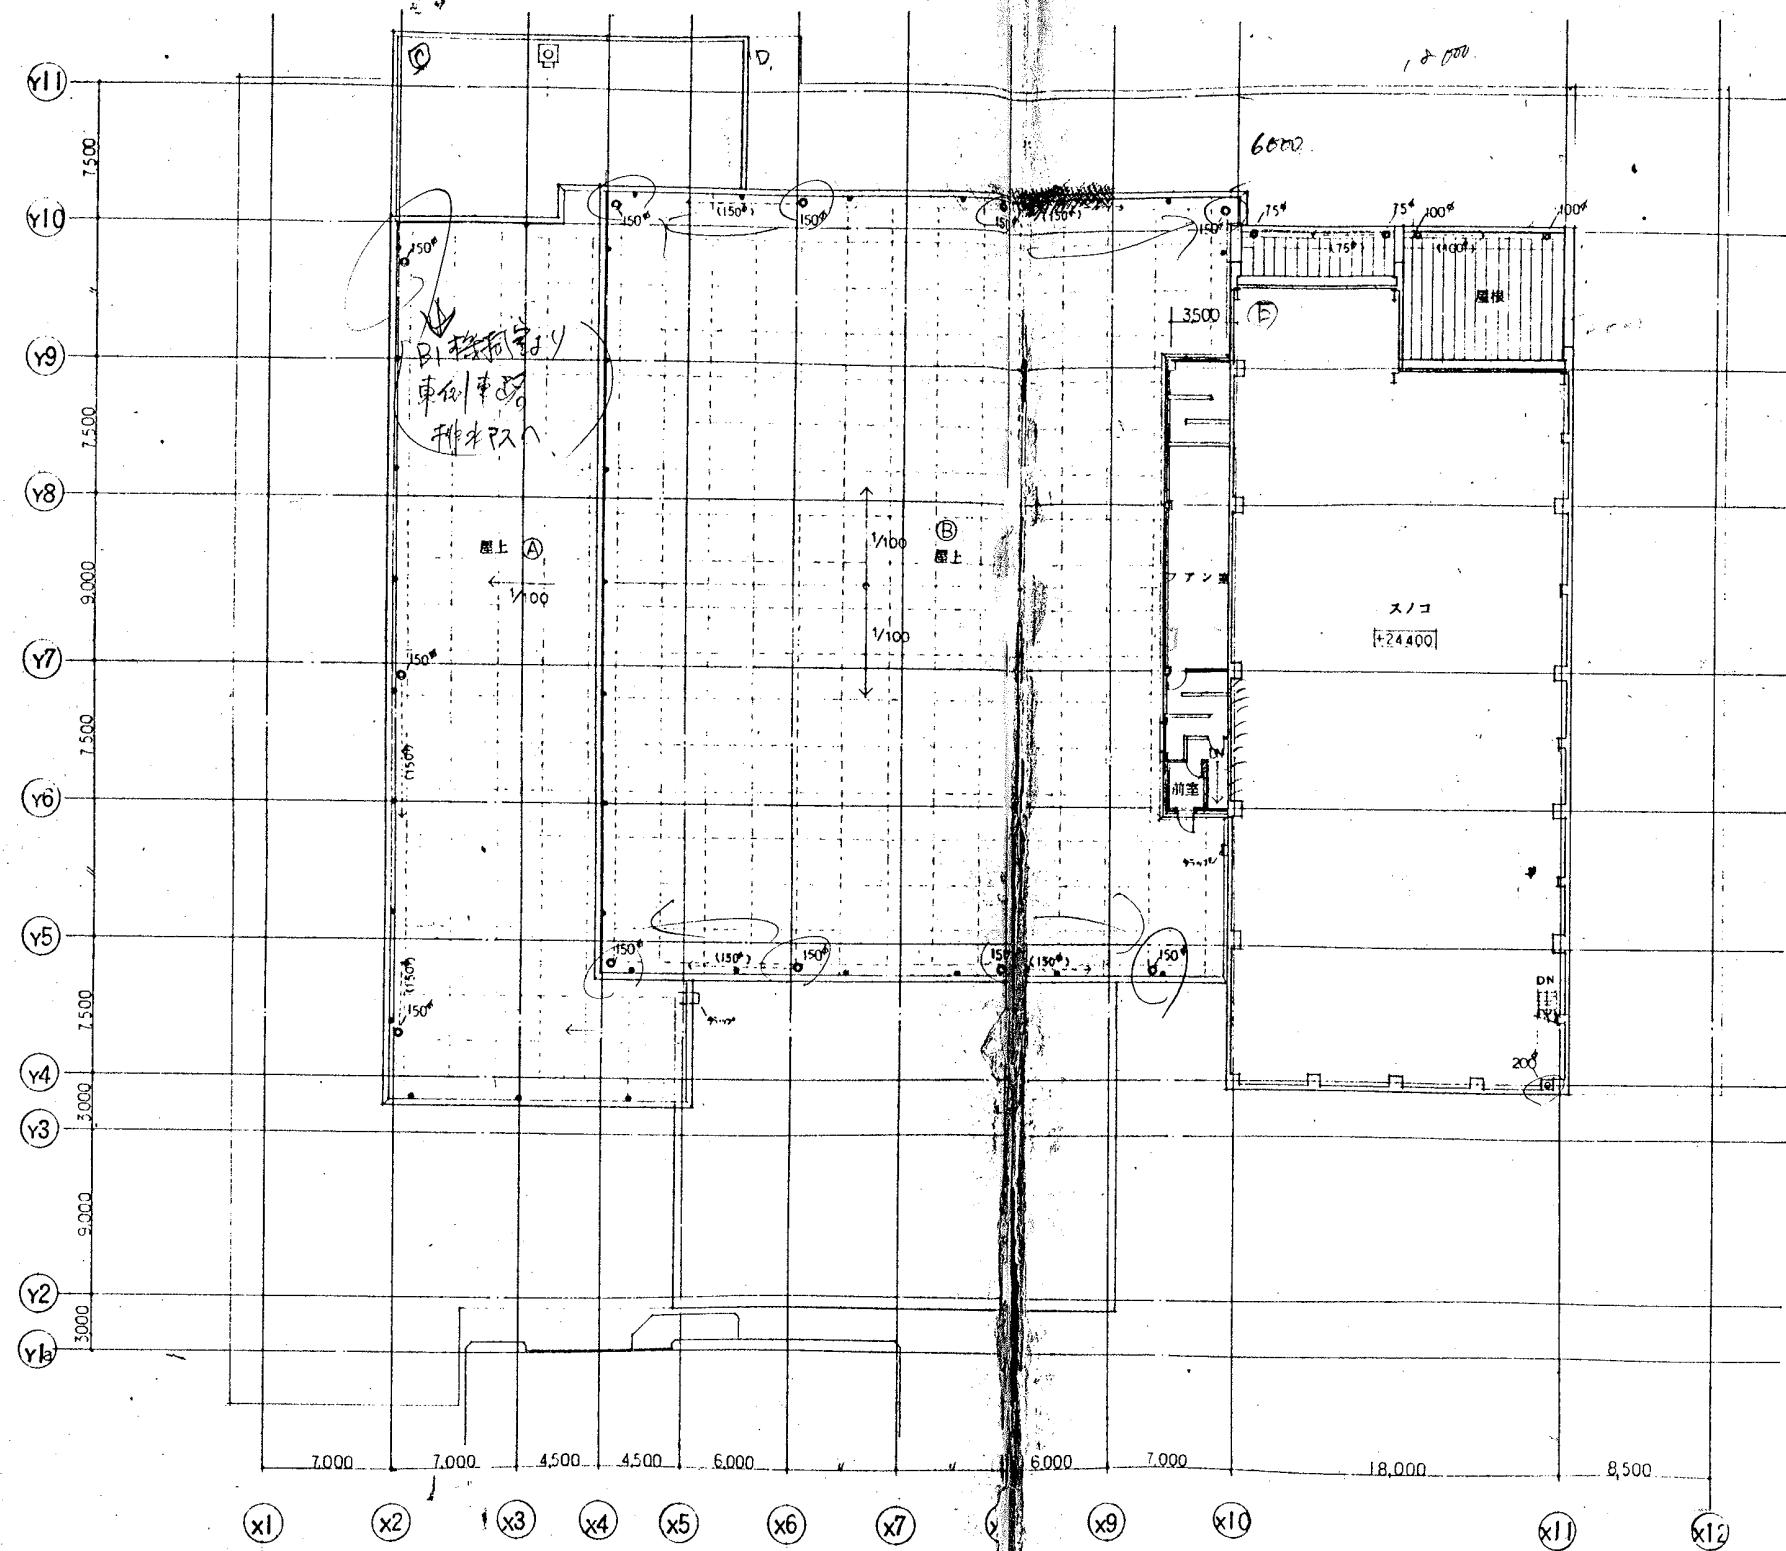


設計者	監理者
構造設計者	建築士
施工者	

尼崎市総合文化センター
第2期(ホール棟)建設工事

R階平面図
縮尺 1:200

図面番号
1018
区分

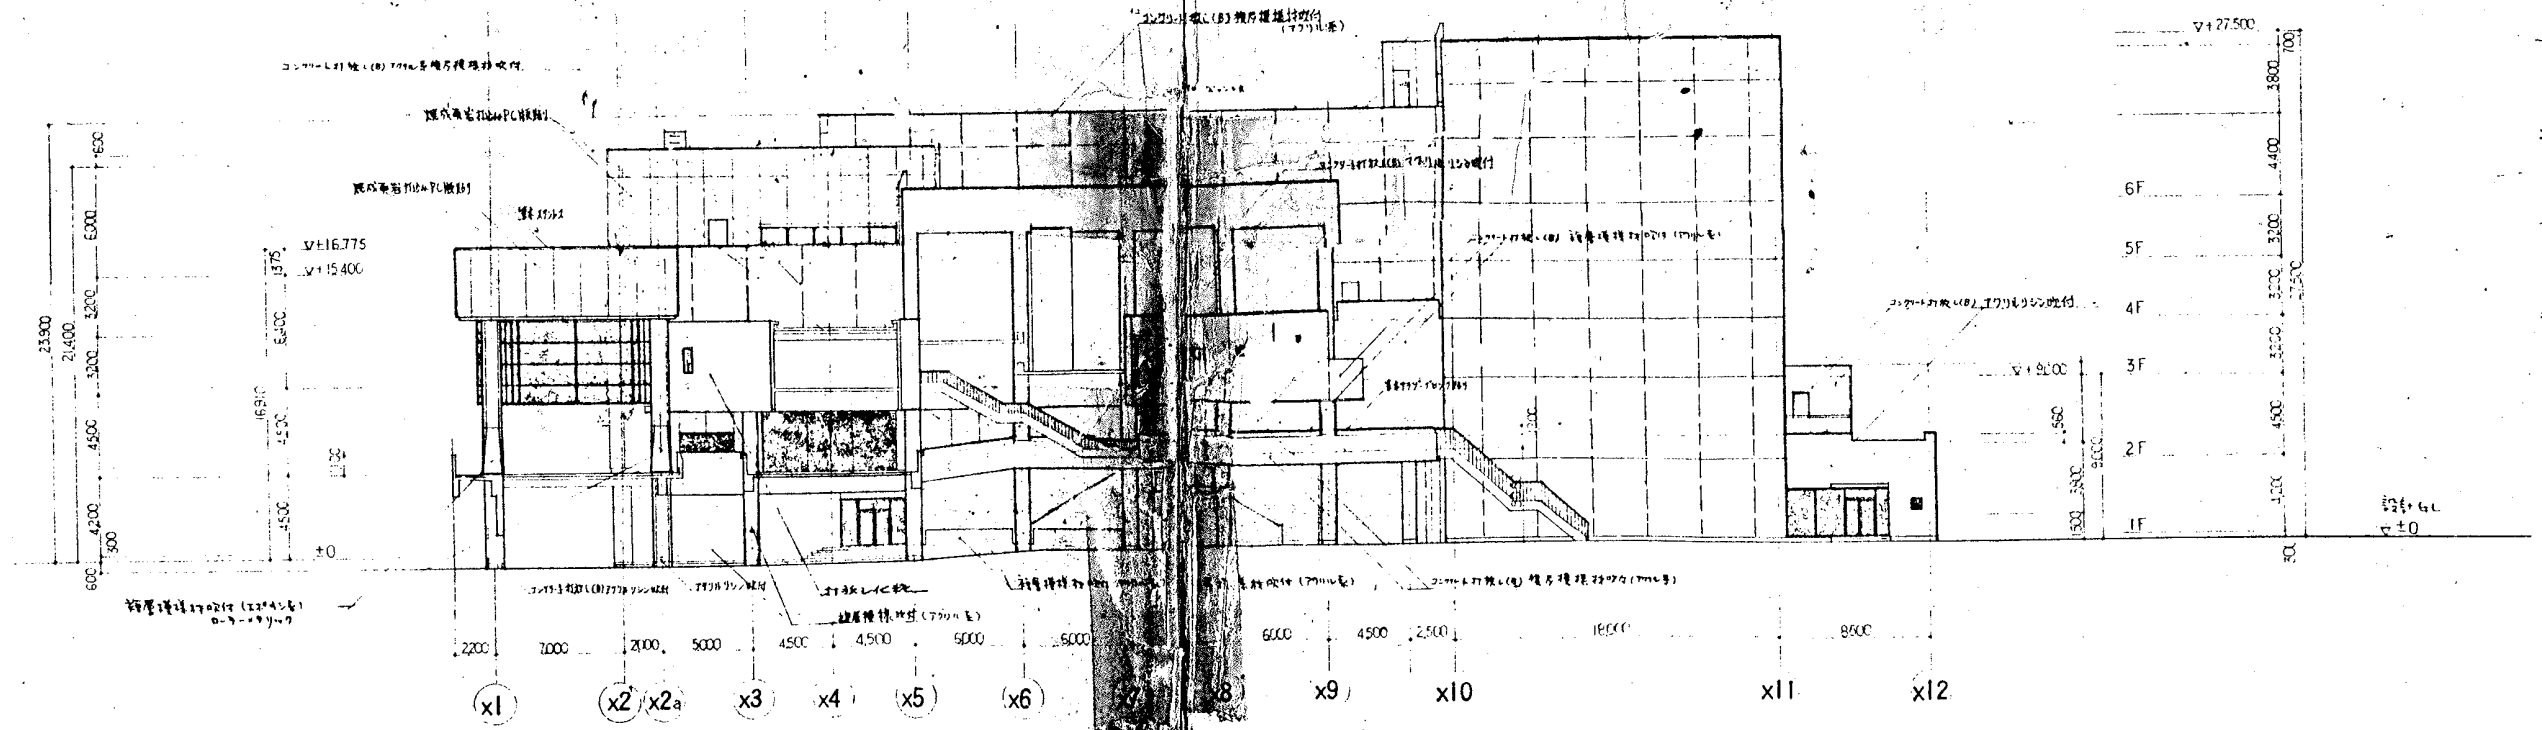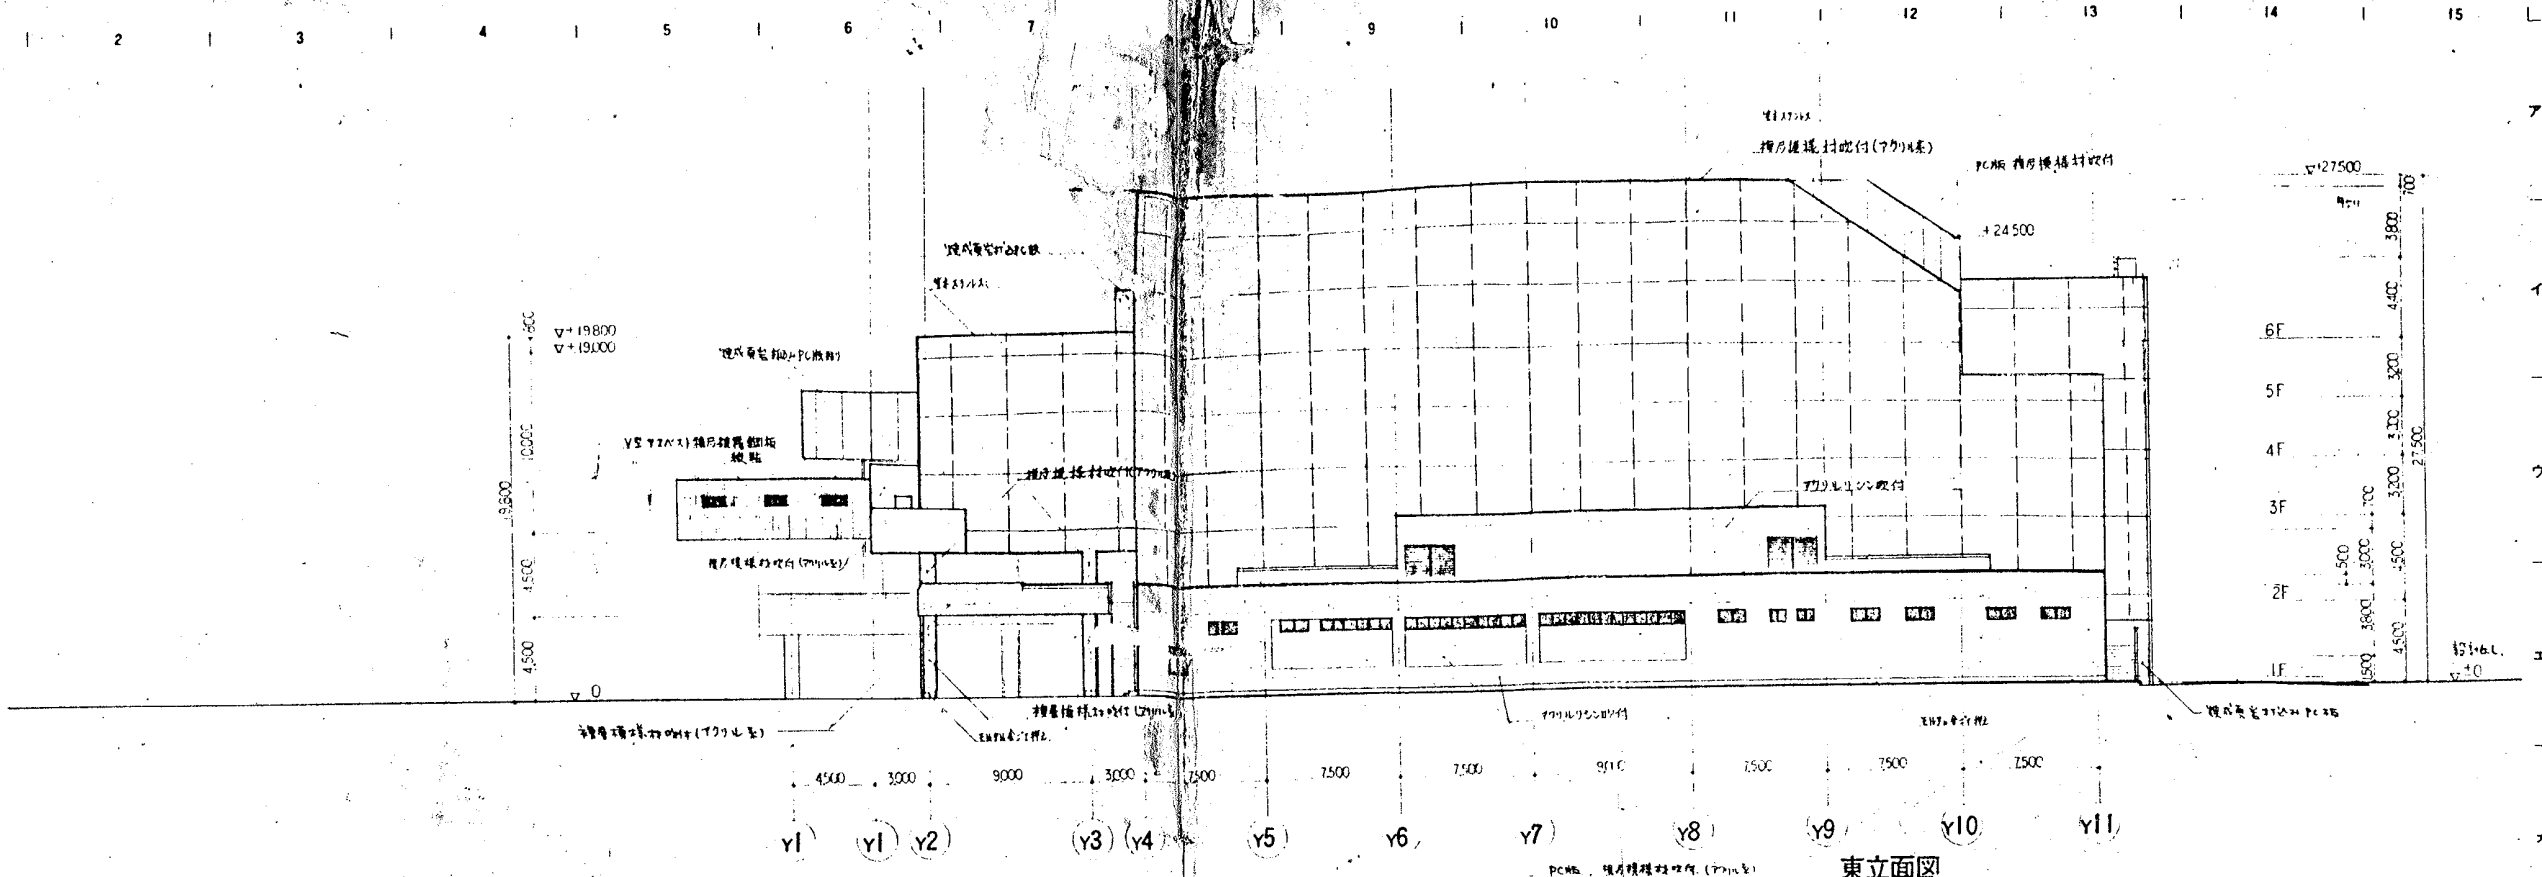

設計	
監理	
施工	
図	
製	
表	


1F	
2F	
3F	
4F	
5F	
6F	

(1/5)
 (実測) 打鋼印地表示
 (簡略) 簡略図地表示

尼崎市総合文化センター
 第2期(ホール棟)建設工事

東立面図 南立面図
 縮尺 1:200

1019

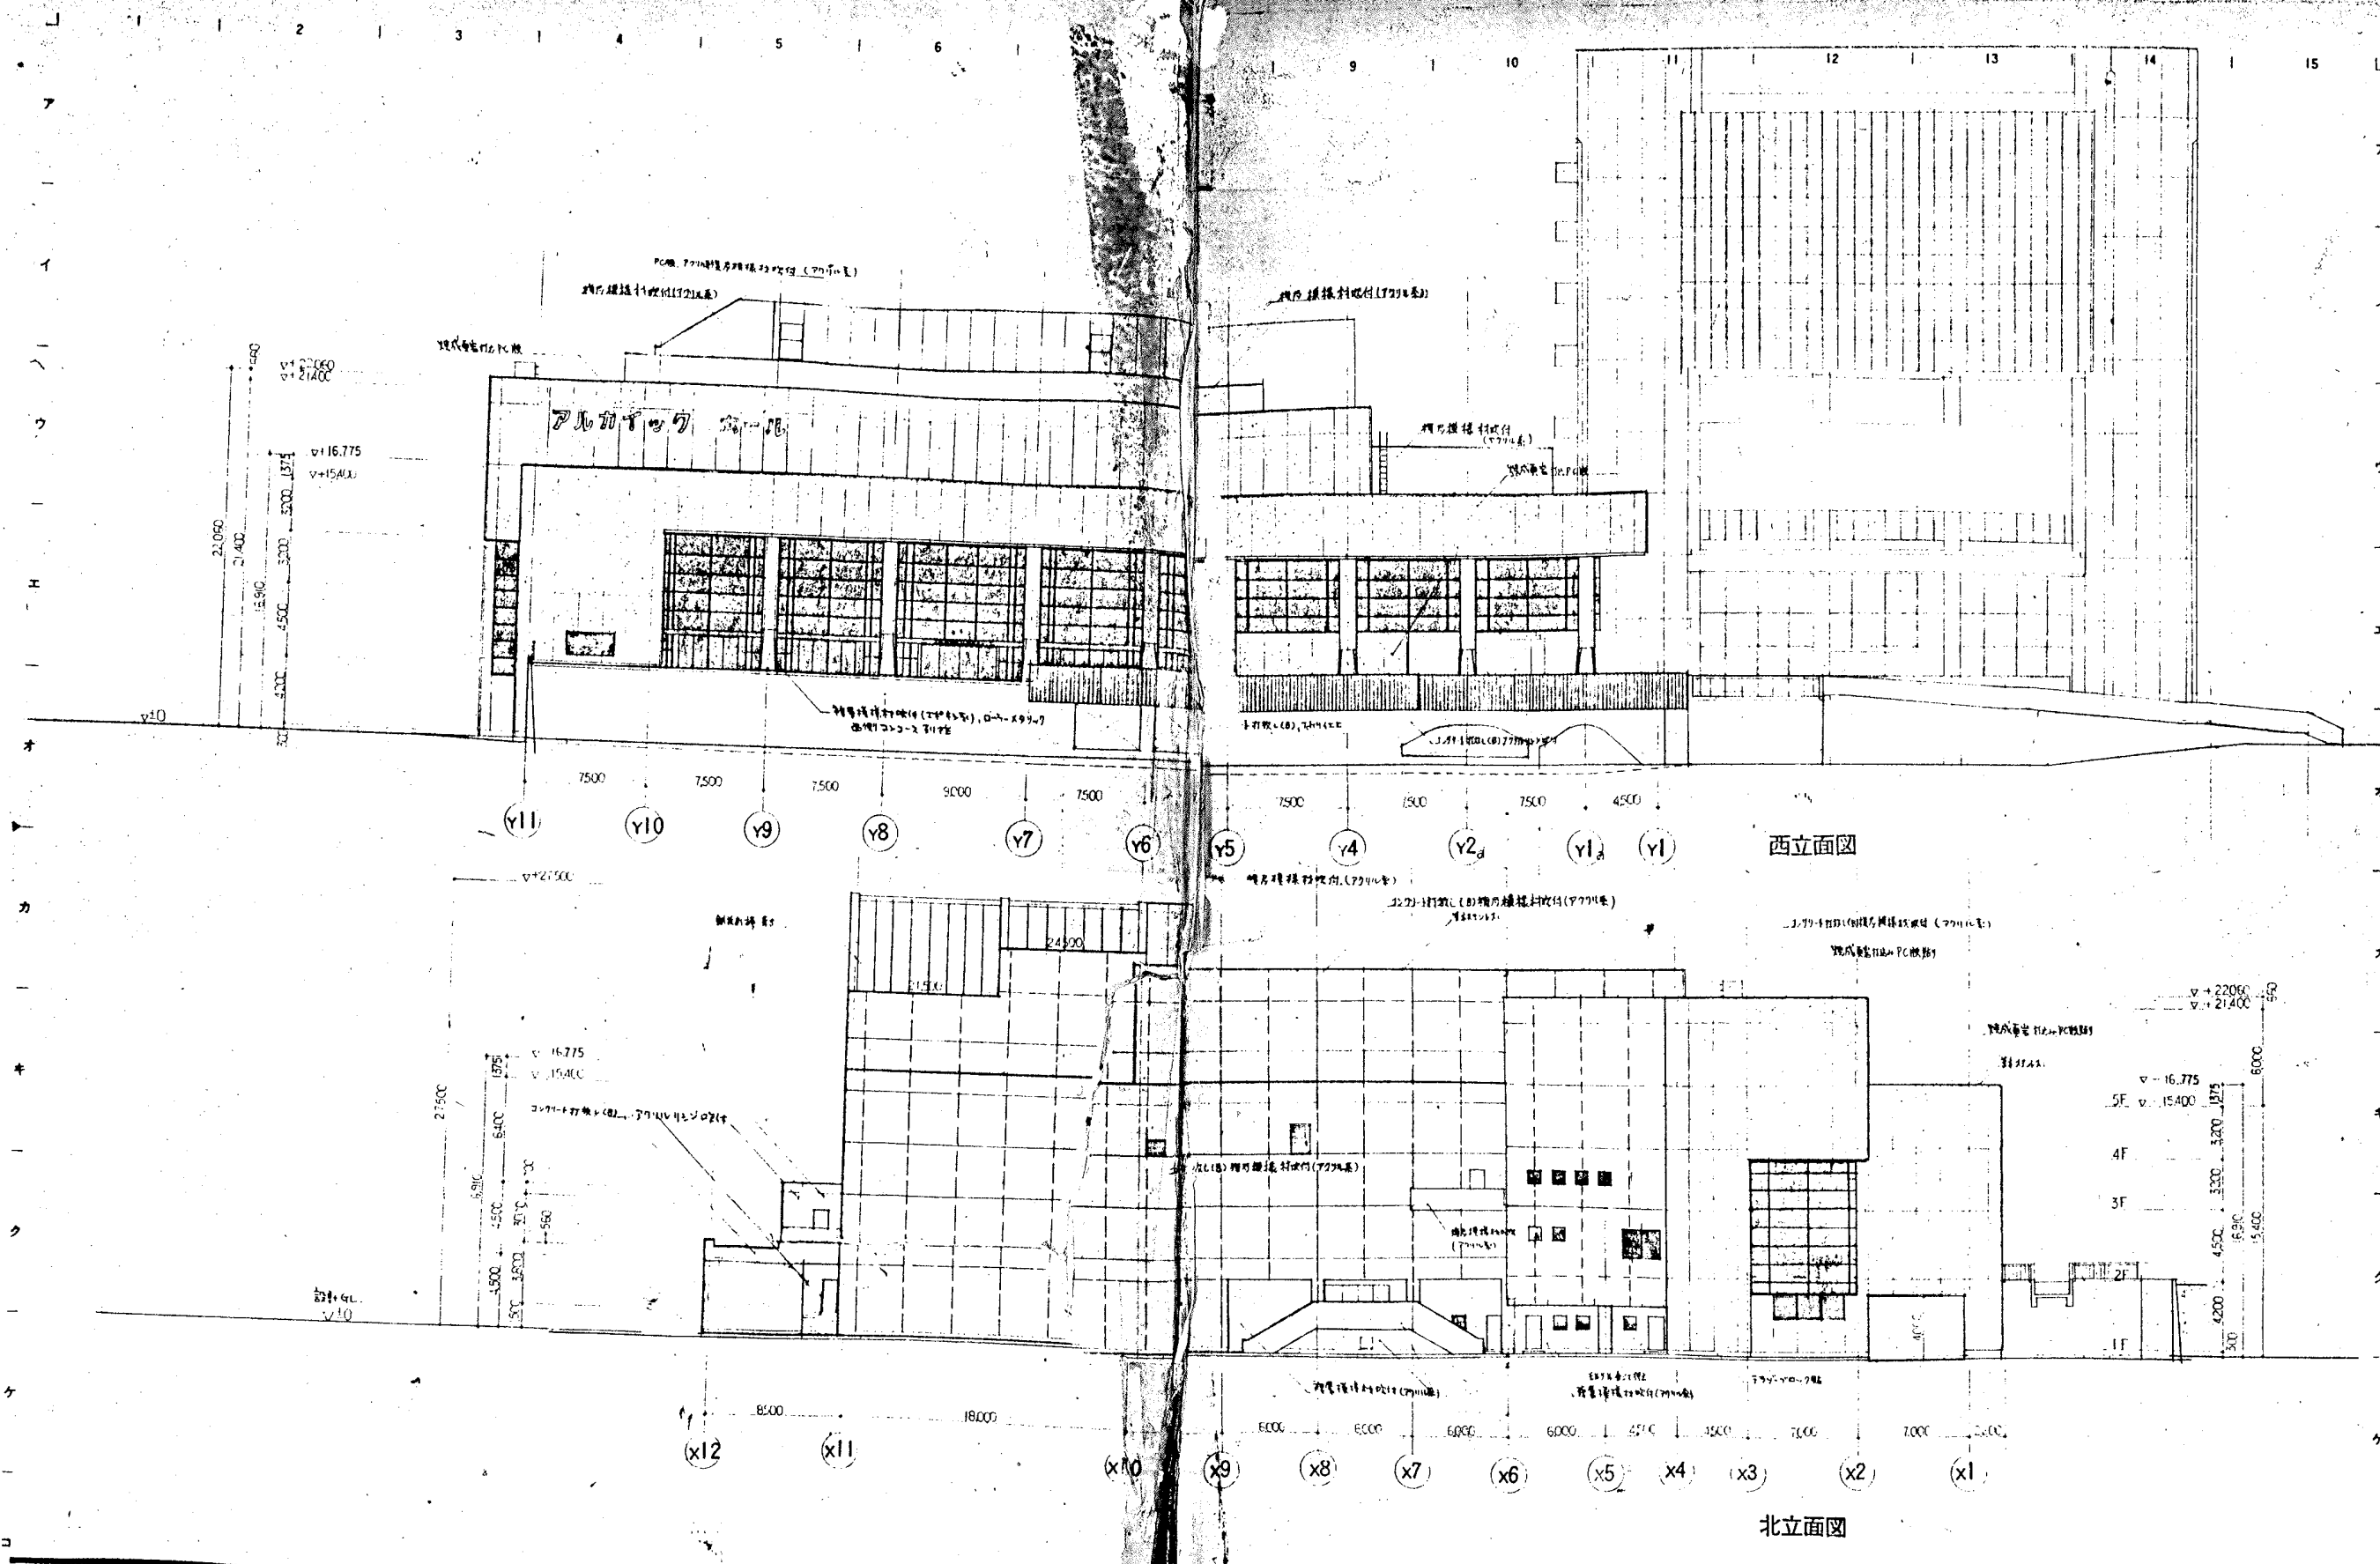

西立面图

北立面图

工	日
建	年
設	月
計	日
師	
名	


图例
 (實線) 打穿現地を示す
 (虚線) 伸縮現地を示す

尼崎市総合文化センター
 第2期(ホール棟)建設工事

西立面图 北立面图


縮尺 1:200

図面
 区分 1020

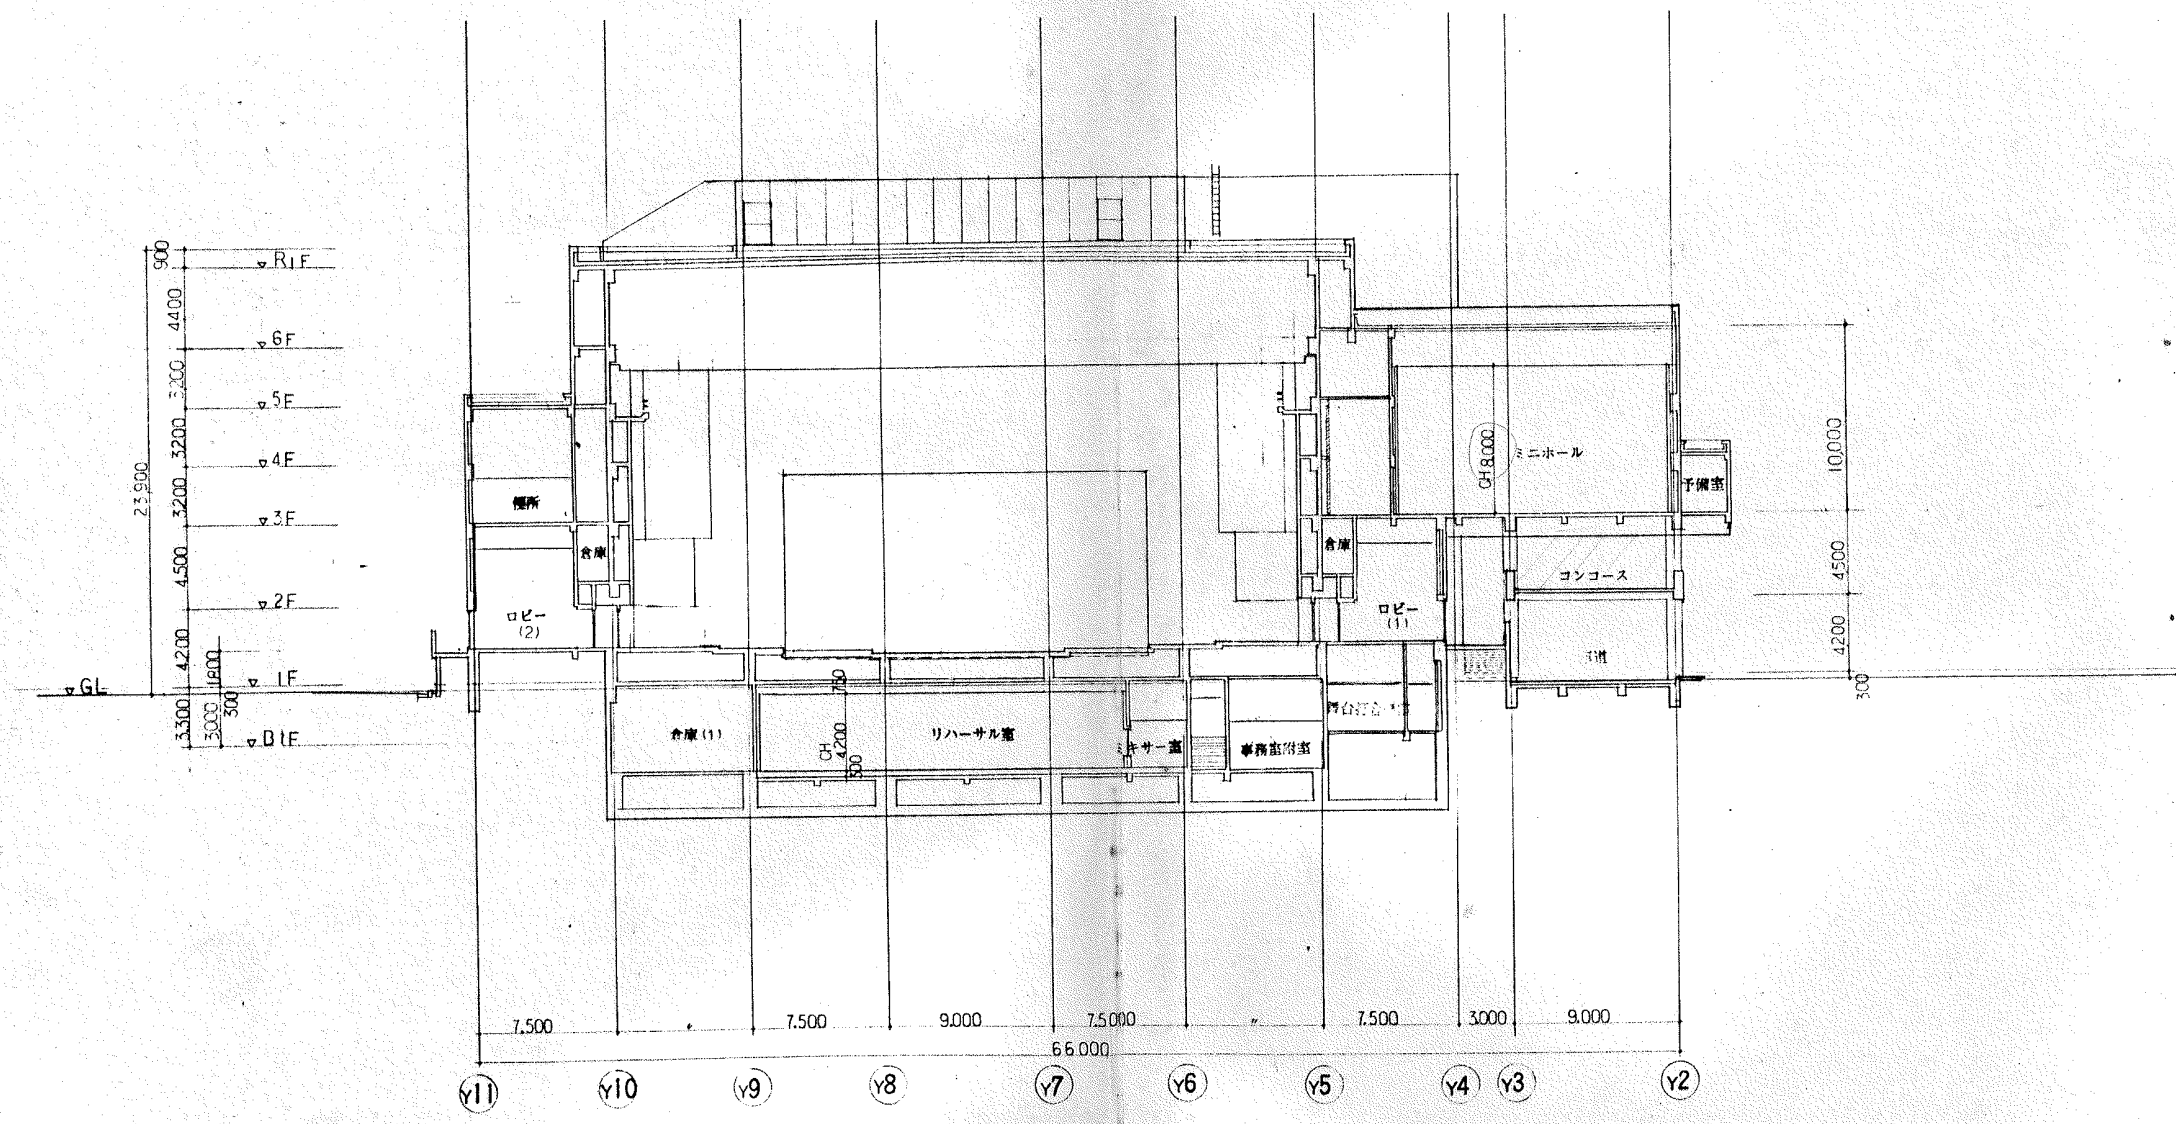

Y7-Y8 断面図

竣工図 保管 承認 作成	訂正 	尼崎市総合文化センター 第2期(ホール棟)建設工事	断面図 (1) 縮尺 1:200	図面番号 1021 枚/内 区分
-----------------------	--------------------	------------------------------	---------------------	---------------------------

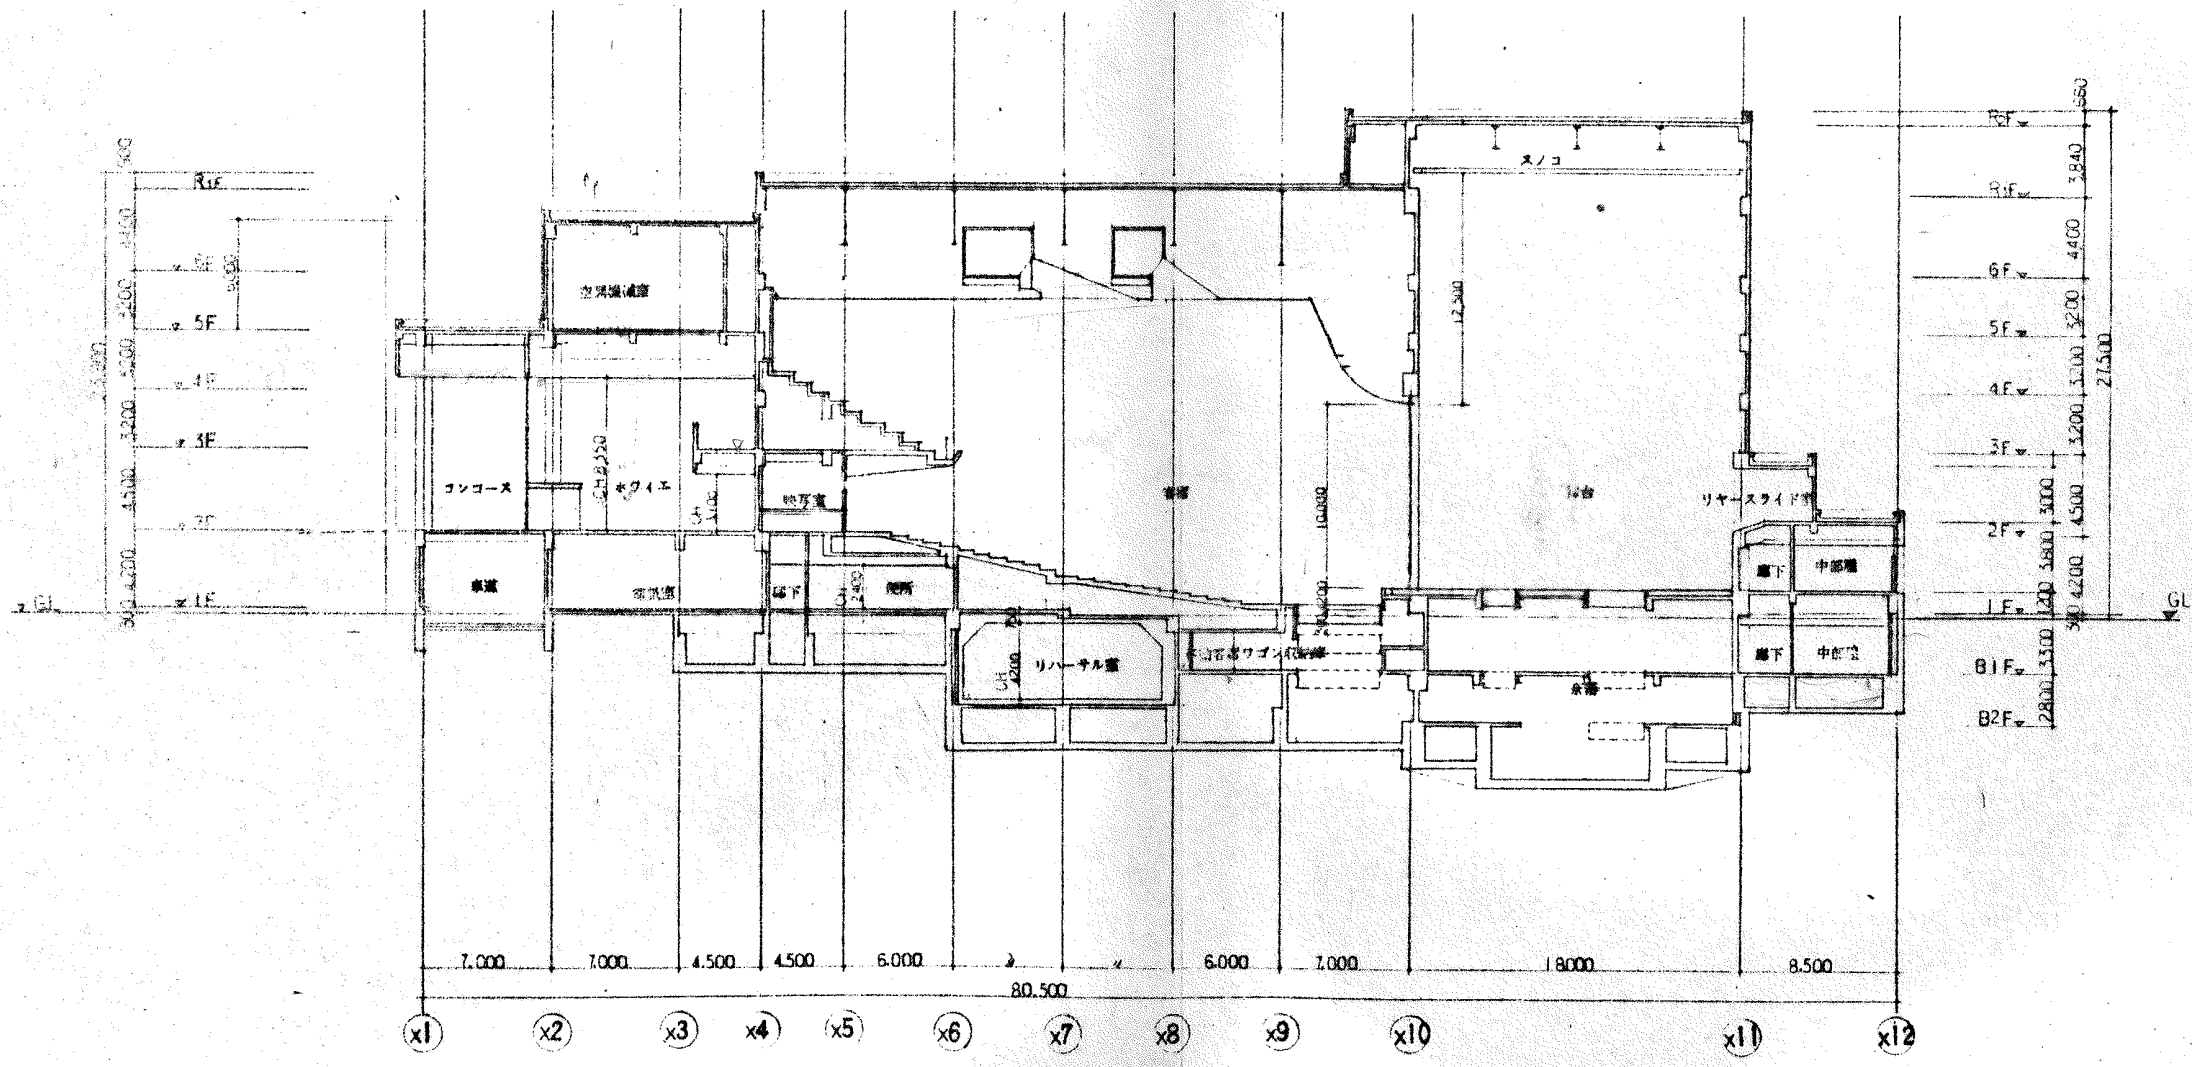

(y7)-(y8) 断面図


図名 断面図 (2)	図番 1022	縮尺 1:200	設計 尺野 建築 事務所	尺野 建築 事務所	1022
---------------	------------	-------------	-----------------------	-----------------	------

尾崎市総合文化センター
第2期(ホール棟)建設工事

断面図 (2)

縮尺 1:200

1022

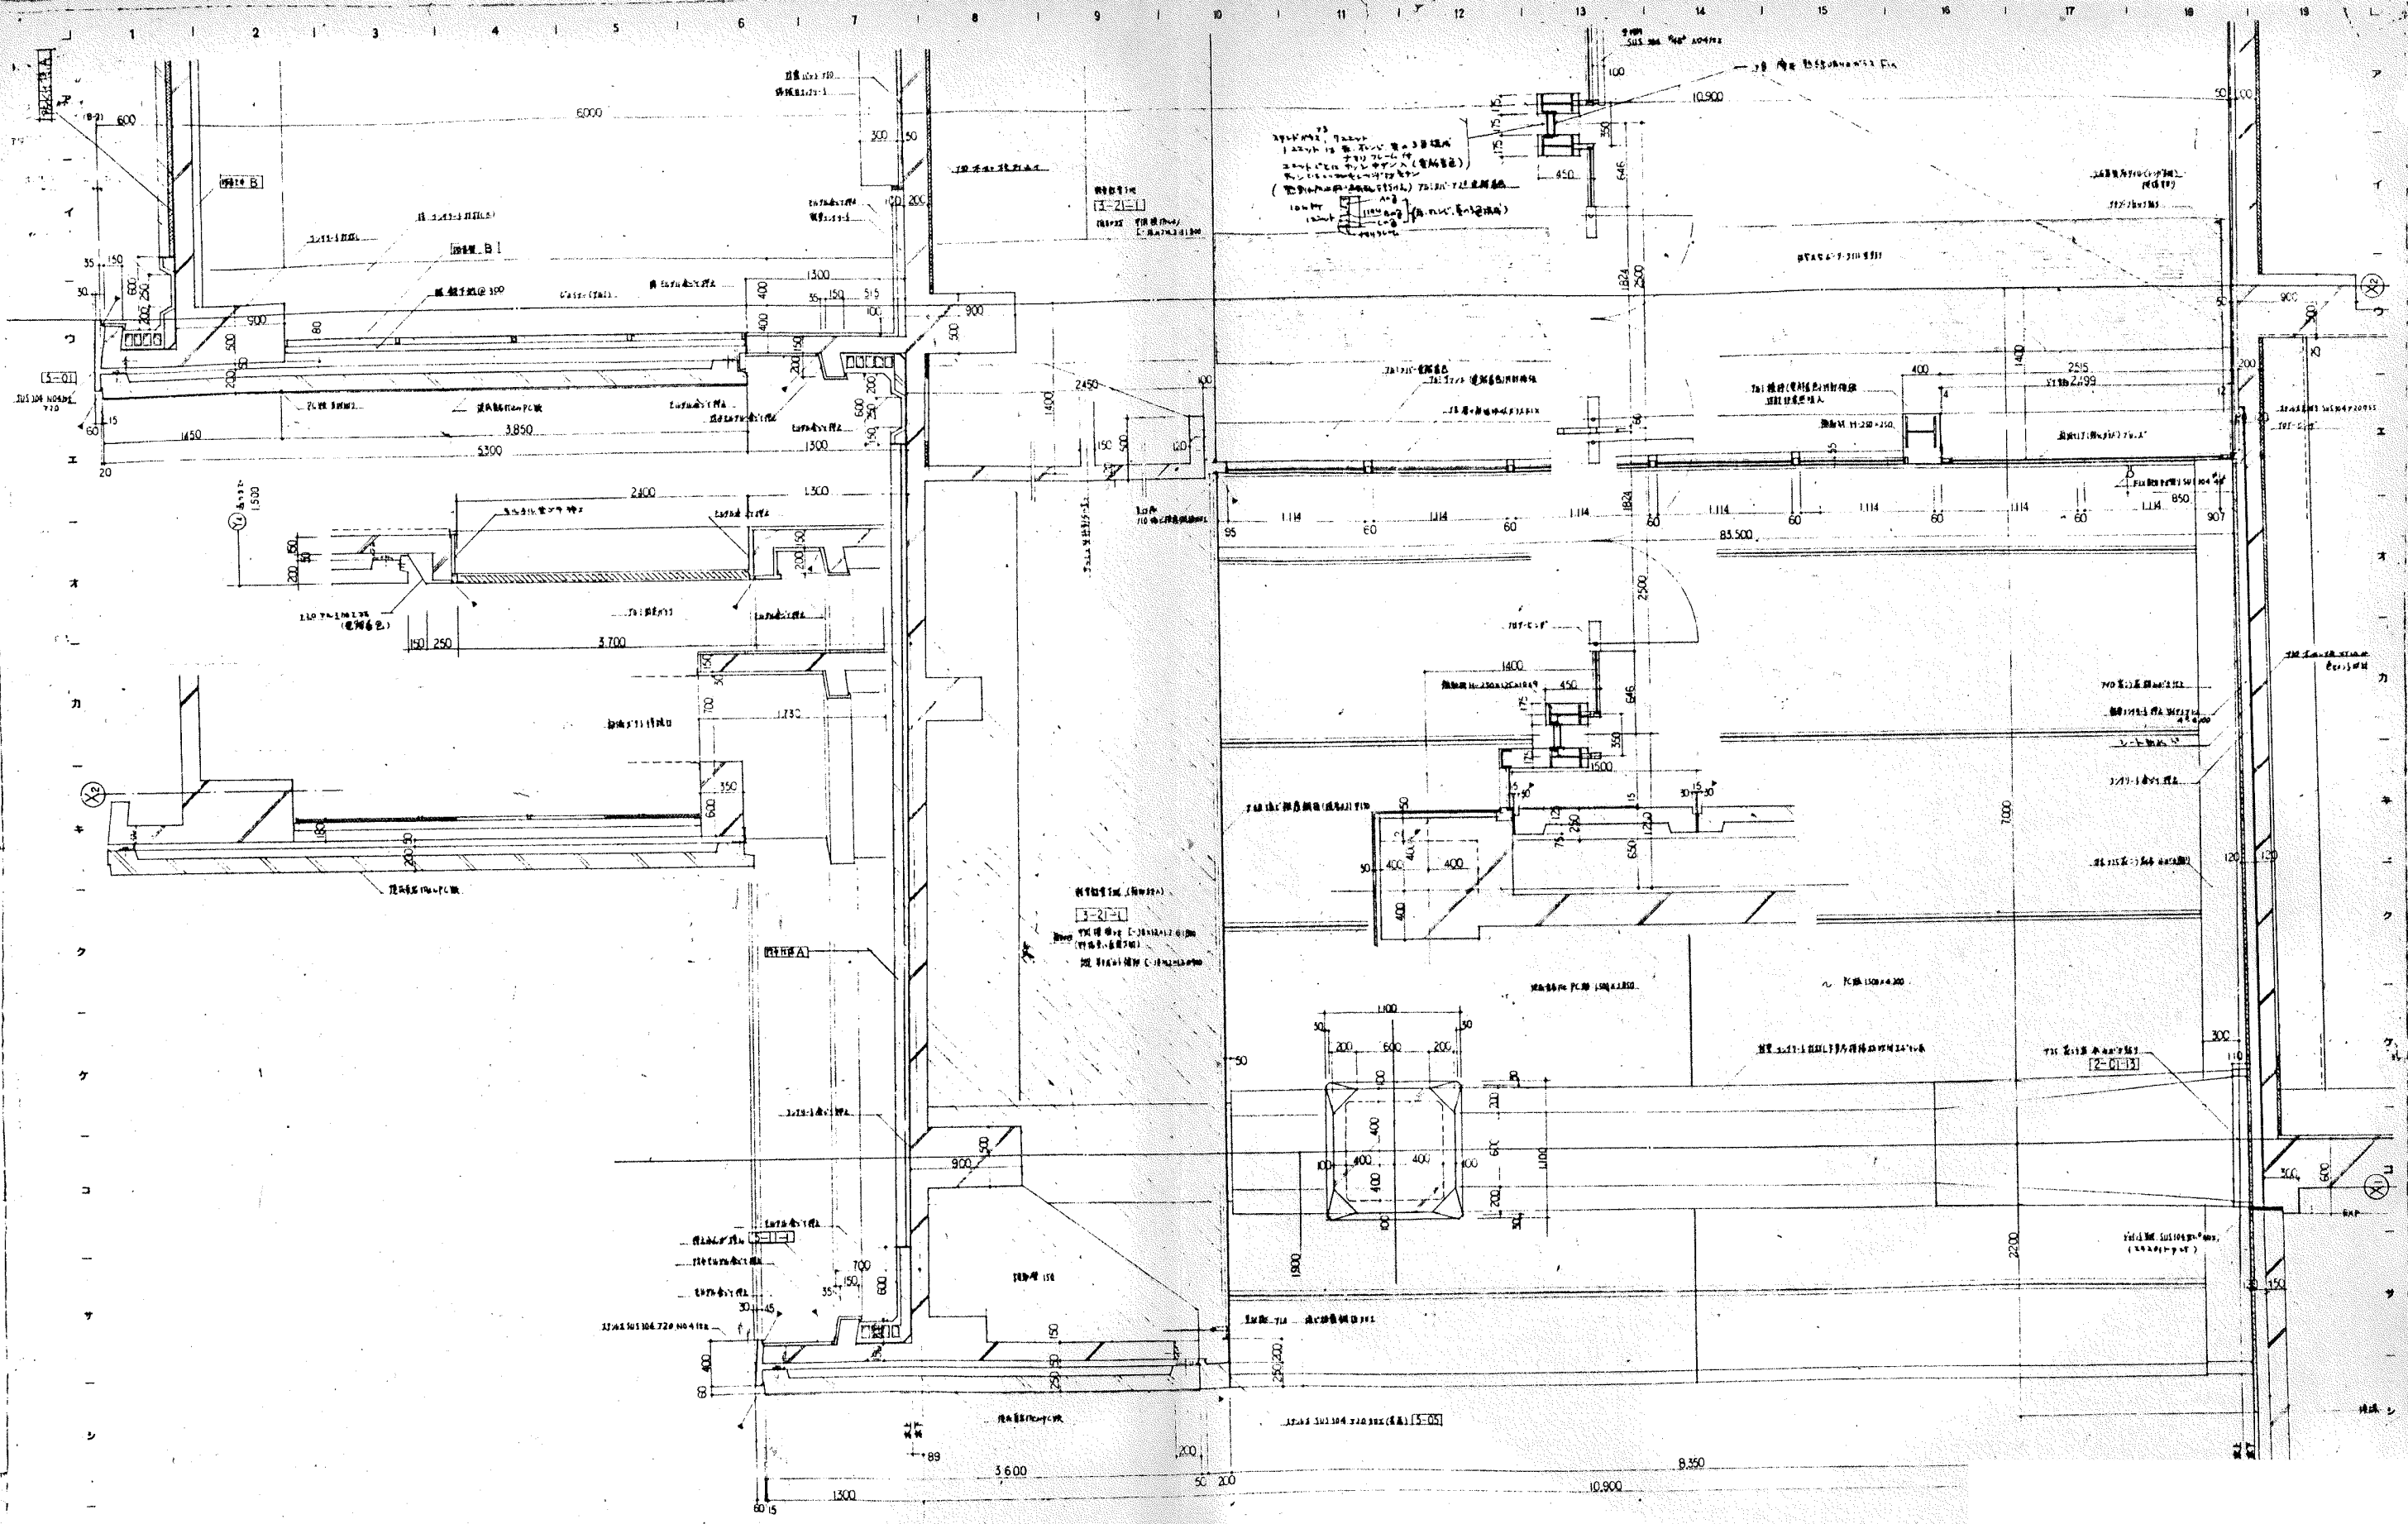

図名	図号	縮尺	作成	承認
設計				
監理				
施工				

尼崎市総合文化センター
第2期(ホール棟)建設工事

矩計図(1)
1:20
1023

